



# ДЕПАРТАМЕНТ УПРАВЛЕНИЯ ИМУЩЕСТВОМ ИВАНОВСКОЙ ОБЛАСТИ

## РАСПОРЯЖЕНИЕ

от 16.04. 2024

№ 310

г. Иваново

**Об изменении границ зон с особыми условиями использования территории, утвержденных распоряжением Департамента управления имуществом Ивановской области от 19.05.2016 № 237 «Об утверждении границ охранной зоны газораспределительной сети и наложении ограничений (обременений) на входящие в нее земельные участки» и о внесении изменения в распоряжение Департамента управления имуществом Ивановской области от 19.05.2016 № 237**

В соответствии со статьями 106, 107 Земельного кодекса Российской Федерации, статьей 28 Федерального закона от 31.03.1999 № 69-ФЗ «О газоснабжении в Российской Федерации», подпунктом 9 части 1 статьи 32 Федерального закона от 13.07.2015 № 218-ФЗ «О государственной регистрации недвижимости», постановлением Правительства Российской Федерации от 20.11.2000 № 878, пунктом 3.26 Положения о Департаменте управления имуществом Ивановской области, утвержденным постановлением Правительства Ивановской области от 08.02.2013 № 31-п, на основании обращения правообладателя объекта недвижимости с кадастровым номером 37:24:000000:3126 АО «Ивановогоргаз» от 08.02.2024 № 93/и в отношении границ зон с особыми условиями использования территории с реестровыми номерами 37:24-6.4 и 37:05-6.320 в связи с уточнением местоположения границ объекта недвижимости с кадастровым номером 37:24:000000:3126 в ЕГРН (выписка из ЕГРН в отношении объекта недвижимости от 19.02.2024):

1. Изменить границы зон с особыми условиями использования территории с реестровыми номерами 37:24-6.4 и 37:05-6.320 в соответствии с графическим описанием местоположения границ зоны с особыми условиями использования территории, представленным АО «Ивановогоргаз», в отношении объекта недвижимости: «Газораспределительный комплекс низкого давления лит. Г83» с кадастровым номером 37:24:000000:3126, протяженностью 16073,0 м., местоположение: Ивановская область, г. Иваново, ул. Сокольская 1-я, ул. Сокольская 2-я, ул. Сокольская 3-я, ул. Сокольская 4-я, ул. Сокольская 5-я, ул. Сокольская 6-я, ул. Сокольская 7-я, ул. Сокольская 8-я, ул. Плесская 1-я, ул. Плесская 2-я, ул. Плесская 3-я, ул. Снежная 1-я, ул. Снежная 2-я, ул. Снежная 3-я, ул. Снежная 4-я, ул. Снежная 5-я, ул. Снежная 6-я, ул. Снежная 7-я, ул. Озерная, пер. Строгинский, ул. Строгинская, ул. Хвойная, ул. Ермолинская,

ул. Цветная, пер. Цветной, ул. Горкинская, пер. Снежный, ул. Красносельская, пер. Волдайский.

2. Внести в Распоряжение Департамента управления имуществом Ивановской области от 19.05.2016 № 237 «Об утверждении границ охранной зоны газораспределительной сети и наложении ограничений (обременений) на входящие в нее земельные участки» изменение, изложив приложение к Распоряжению в новой редакции согласно приложению к настоящему распоряжению (прилагается).

3. Обязанность акционерного общества «Ивановогоргаз» (ИНН 3731019771; ОГРН 1023700540126; КПП 370201001; место нахождения юридического лица: 153015, Ивановская область, г. Иваново, пер. 5 Чкалова, д.25, лит. Б), по возмещению убытков лицам, указанным в статье 57.1 Земельного кодекса Российской Федерации, наступает со дня внесения сведений о зоне с особыми условиями использования территории Объекта в Единый государственный реестр недвижимости.

4. Отделу земельной политики управления земельно-имущественных отношений:

- направить настоящее распоряжение в администрацию городского округа Иваново и администрацию Ивановского муниципального района Ивановской области в срок не позднее двух рабочих дней с даты подписания настоящего распоряжения;

- обеспечить официальное опубликование в сетевом издании «Ивановская газета-сайт» настоящего распоряжения в течение 10 дней с даты подписания настоящего распоряжения;


- направить настоящее распоряжение в Управление Федеральной службы государственной регистрации, кадастра и картографии по Ивановской области в срок не позднее пяти рабочих дней с даты подписания настоящего распоряжения.

5. АО «Ивановогоргаз» обеспечить в срок не более трех рабочих дней с даты подписания настоящего распоряжения направление в Департамент управления имуществом Ивановской области описания местоположения границ охранной зоны в форме электронного документа, заверенного усиленной квалифицированной электронной подписью кадастрового инженера, оформленное в соответствии с требованиями законодательства Российской Федерации.

6. Настоящее распоряжение вступает в силу с даты официального опубликования.

Член Правительства Ивановской области –  
директор Департамента управления  
имуществом Ивановской области

С.Ю. Рощин

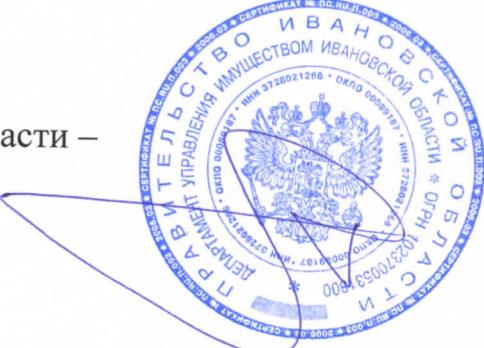

**ГРАФИЧЕСКОЕ ОПИСАНИЕ**  
**местоположения границ населенных пунктов, территориальных зон,**  
**особо охраняемых природных территорий,**  
**зон с особыми условиями использования территории**

Охранный зона газораспределительного комплекса низкого давления, лит. Г83

(наименование объекта местоположение границ, которого описано)

(далее - объект)

**Раздел 1**

<b>Сведения об объекте</b>		
N п/п	Характеристики объекта	Описание характеристик
1	2	3
1	Местоположение объекта	Ивановская область
2	Площадь объекта +/- величина погрешности определения площади (P +/- Дельта P)	62998 кв. м +/- 88 кв. м
3	Иные характеристики объекта	<p>Правила охраны газораспределительных сетей:</p> <p>Пункт 14. На земельные участки, входящие в охранные зоны газораспределительных сетей, в целях предупреждения их повреждения или нарушения условий их нормальной эксплуатации налагаются ограничения (обременения), которыми запрещается лицам, указанным в пункте 2 настоящих Правил: а) строить объекты жилищно-гражданского и производственного назначения; б) сносить и реконструировать мосты, коллекторы, автомобильные и железные дороги с расположеннымными на них газораспределительными сетями без предварительного выноса этих газопроводов по согласованию с эксплуатационными организациями; в) разрушать берегоукрепительные сооружения, водопропускные устройства, земляные и иные сооружения, предохраняющие газораспределительные сети от разрушений; г) перемещать, повреждать, засыпать и уничтожать опознавательные знаки, контрольно-измерительные пункты и другие устройства газораспределительных сетей; д) устраивать свалки и склады, разливать растворы кислот, солей, щелочей и других химически активных веществ; е) огораживать и перегораживать охранные зоны, препятствовать доступу персонала эксплуатационных организаций к газораспределительным сетям, проведению обслуживания и устраниению повреждений газораспределительных сетей; ж) разводить огонь и размещать источники огня; з) рыть погреба, копать и обрабатывать почву сельскохозяйственными и мелиоративными орудиями и механизмами на глубину более 0,3 метра; и) открывать калитки и двери газорегуляторных пунктов, станций катодной и дренажной защиты, люки подземных колодцев, включать или отключать электроснабжение средств связи, освещения и систем телемеханики; к) набрасывать, приставлять и привязывать к опорам и надземным газопроводам, ограждениям и зданиям газораспределительных сетей посторонние предметы, лестницы, влезать на</p>

		них; л) самовольно подключаться к газораспределительным сетям. Пункт 15. Лесохозяйственные, сельскохозяйственные и другие работы, не подпадающие под ограничения, указанные в пункте 14 настоящих Правил, и не связанные с нарушением земельного горизонта и обработкой почвы на глубину более 0,3 метра, производятся собственниками, владельцами или пользователями земельных участков в охранной зоне газораспределительной сети при условии предварительного письменного уведомления эксплуатационной организации не менее чем за 3 рабочих дня до начала работ. Пункт 16. Хозяйственная деятельность в охранных зонах газораспределительных сетей, не предусмотренная пунктами 14 и 15 настоящих Правил, при которой производится нарушение поверхности земельного участка и обработка почвы на глубину более 0,3 метра, осуществляется на основании письменного разрешения эксплуатационной организации газораспределительных сетей.
--	--	--

**Раздел 2**

**Сведения о местоположении границ объекта**

1. Система координат МСК-37, Зона 2

2. Сведения о характерных точках границ объекта

Обозначение характерных точек границ	Координаты, м		Метод определения координат характерной точки	Средняя квадратическая погрешность положения характерной точки (Mt), м	Описание обозначения точки на местности (при наличии)			
	X	Y						
1	2	3	4	5	6	(1)		
1	309660.23	2217452.26	аналитический	0.1	—			
2	309656.51	2217453.70	аналитический	0.1	—			
3	309650.86	2217439.18	аналитический	0.1	—			
4	309615.75	2217441.82	аналитический	0.1	—			
5	309616.76	2217449.28	аналитический	0.1	—			
6	309612.80	2217449.82	аналитический	0.1	—			
7	309611.74	2217442.03	аналитический	0.1	—			
8	309595.09	2217442.48	аналитический	0.1	—			
9	309578.01	2217443.52	аналитический	0.1	—			
10	309578.68	2217452.18	аналитический	0.1	—			
11	309578.25	2217452.21	аналитический	0.1	—			
12	309578.40	2217454.20	аналитический	0.1	—			
13	309574.85	2217454.48	аналитический	0.1	—			
14	309574.02	2217443.77	аналитический	0.1	—			
15	309554.88	2217444.94	аналитический	0.1	—			
16	309555.26	2217455.72	аналитический	0.1	—			
17	309554.87	2217455.74	аналитический	0.1	—			
18	309554.91	2217457.36	аналитический	0.1	—			
19	309553.29	2217457.40	аналитический	0.1	—			
20	309553.25	2217455.82	аналитический	0.1	—			
21	309551.26	2217455.92	аналитический	0.1	—			
22	309550.88	2217445.14	аналитический	0.1	—			
23	309536.51	2217445.75	аналитический	0.1	—			
24	309537.91	2217458.53	аналитический	0.1	—			
25	309533.93	2217458.97	аналитический	0.1	—			
26	309532.51	2217445.92	аналитический	0.1	—			
27	309520.70	2217446.42	аналитический	0.1	—			
28	309502.74	2217446.82	аналитический	0.1	—			
29	309503.45	2217456.59	аналитический	0.1	—			
30	309499.47	2217456.89	аналитический	0.1	—			
31	309498.73	2217446.91	аналитический	0.1	—			
32	309488.57	2217447.14	аналитический	0.1	—			
33	309465.73	2217449.44	аналитический	0.1	—			
34	309467.22	2217460.66	аналитический	0.1	—			
35	309463.26	2217461.18	аналитический	0.1	—			
36	309461.75	2217449.84	аналитический	0.1	—			
37	309451.76	2217450.85	аналитический	0.1	—			
38	309405.40	2217456.55	аналитический	0.1	—			
39	309405.69	2217458.88	аналитический	0.1	—			
40	309401.73	2217459.38	аналитический	0.1	—			
41	309401.43	2217457.04	аналитический	0.1	—			
42	309384.49	2217459.16	аналитический	0.1	—			
43	309375.76	2217461.42	аналитический	0.1	—			
44	309376.04	2217462.39	аналитический	0.1	—			
45	309382.68	2217480.20	аналитический	0.1	—			
46	309388.27	2217496.52	аналитический	0.1	—			
47	309395.67	2217516.63	аналитический	0.1	—			
48	309400.40	2217530.34	аналитический	0.1	—			

1	2	3	4	5	6
49	309403.61	2217529.79	аналитический	0.1	—
50	309423.93	2217527.98	аналитический	0.1	—
51	309423.27	2217515.02	аналитический	0.1	—
52	309420.51	2217515.30	аналитический	0.1	—
53	309420.11	2217511.32	аналитический	0.1	—
54	309423.07	2217511.02	аналитический	0.1	—
55	309422.44	2217498.78	аналитический	0.1	—
56	309426.44	2217498.58	аналитический	0.1	—
57	309427.92	2217527.63	аналитический	0.1	—
58	309483.19	2217522.73	аналитический	0.1	—
59	309486.63	2217545.55	аналитический	0.1	—
60	309496.49	2217544.61	аналитический	0.1	—
61	309514.42	2217543.80	аналитический	0.1	—
62	309512.11	2217503.96	аналитический	0.1	—
63	309516.11	2217503.72	аналитический	0.1	—
64	309518.41	2217543.63	аналитический	0.1	—
65	309551.13	2217542.20	аналитический	0.1	—
66	309548.67	2217499.19	аналитический	0.1	—
67	309552.67	2217498.97	аналитический	0.1	—
68	309555.12	2217542.02	аналитический	0.1	—
69	309559.86	2217541.81	аналитический	0.1	—
70	309561.88	2217555.74	аналитический	0.1	—
71	309576.82	2217555.45	аналитический	0.1	—
72	309574.46	2217528.61	аналитический	0.1	—
73	309575.74	2217528.49	аналитический	0.1	—
74	309575.54	2217526.51	аналитический	0.1	—
75	309578.27	2217526.24	аналитический	0.1	—
76	309580.83	2217555.37	аналитический	0.1	—
77	309617.80	2217554.66	аналитический	0.1	—
78	309615.99	2217535.70	аналитический	0.1	—
79	309607.23	2217536.29	аналитический	0.1	—
80	309606.47	2217528.03	аналитический	0.1	—
81	309610.45	2217527.67	аналитический	0.1	—
82	309610.85	2217532.03	аналитический	0.1	—
83	309619.62	2217531.44	аналитический	0.1	—
84	309619.64	2217531.67	аналитический	0.1	—
85	309635.27	2217530.64	аналитический	0.1	—
86	309635.09	2217528.22	аналитический	0.1	—
87	309639.07	2217527.92	аналитический	0.1	—
88	309639.57	2217534.36	аналитический	0.1	—
89	309620.01	2217535.66	аналитический	0.1	—
90	309621.81	2217554.58	аналитический	0.1	—
91	309661.36	2217553.82	аналитический	0.1	—
92	309658.63	2217528.13	аналитический	0.1	—
93	309662.61	2217527.71	аналитический	0.1	—
94	309665.37	2217553.74	аналитический	0.1	—
95	309666.52	2217553.72	аналитический	0.1	—
96	309666.56	2217555.62	аналитический	0.1	—
97	309667.97	2217555.35	аналитический	0.1	—
98	309672.77	2217580.15	аналитический	0.1	—
99	309682.83	2217578.95	аналитический	0.1	—
100	309683.31	2217582.93	аналитический	0.1	—
101	309669.55	2217584.57	аналитический	0.1	—
102	309664.37	2217557.76	аналитический	0.1	—
103	309636.57	2217558.30	аналитический	0.1	—
104	309638.37	2217577.80	аналитический	0.1	—
105	309634.39	2217578.16	аналитический	0.1	—

1	2	3	4	5	6
106	309632.56	2217558.38	аналитический	0.1	—
107	309612.86	2217558.76	аналитический	0.1	—
108	309610.57	2217589.81	аналитический	0.1	—
109	309619.46	2217589.78	аналитический	0.1	—
110	309619.48	2217593.78	аналитический	0.1	—
111	309606.27	2217593.83	аналитический	0.1	—
112	309608.84	2217558.83	аналитический	0.1	—
113	309578.31	2217559.42	аналитический	0.1	—
114	309578.47	2217580.57	аналитический	0.1	—
115	309574.47	2217580.59	аналитический	0.1	—
116	309574.31	2217559.50	аналитический	0.1	—
117	309562.50	2217559.73	аналитический	0.1	—
118	309564.91	2217586.28	аналитический	0.1	—
119	309560.93	2217586.64	аналитический	0.1	—
120	309560.83	2217585.59	аналитический	0.1	—
121	309547.27	2217586.65	аналитический	0.1	—
122	309546.95	2217582.67	аналитический	0.1	—
123	309560.47	2217581.60	аналитический	0.1	—
124	309558.50	2217559.90	аналитический	0.1	—
125	309558.45	2217559.90	аналитический	0.1	—
126	309556.42	2217545.97	аналитический	0.1	—
127	309548.09	2217546.33	аналитический	0.1	—
128	309548.21	2217554.90	аналитический	0.1	—
129	309544.21	2217554.96	аналитический	0.1	—
130	309544.09	2217546.51	аналитический	0.1	—
131	309530.59	2217547.10	аналитический	0.1	—
132	309533.47	2217587.84	аналитический	0.1	—
133	309530.75	2217588.09	аналитический	0.1	—
134	309530.57	2217586.08	аналитический	0.1	—
135	309529.34	2217586.17	аналитический	0.1	—
136	309526.59	2217547.27	аналитический	0.1	—
137	309516.62	2217547.71	аналитический	0.1	—
138	309496.82	2217548.60	аналитический	0.1	—
139	309483.25	2217549.89	аналитический	0.1	—
140	309479.79	2217527.05	аналитический	0.1	—
141	309431.69	2217531.31	аналитический	0.1	—
142	309432.37	2217539.13	аналитический	0.1	—
143	309428.39	2217539.47	аналитический	0.1	—
144	309427.70	2217531.67	аналитический	0.1	—
145	309404.13	2217533.75	аналитический	0.1	—
146	309401.55	2217534.20	аналитический	0.1	—
147	309403.81	2217542.77	аналитический	0.1	—
148	309408.87	2217560.58	аналитический	0.1	—
149	309415.27	2217590.45	аналитический	0.1	—
150	309415.34	2217590.43	аналитический	0.1	—
151	309418.73	2217609.44	аналитический	0.1	—
152	309427.43	2217662.01	аналитический	0.1	—
153	309428.10	2217665.68	аналитический	0.1	—
154	309429.93	2217665.40	аналитический	0.1	—
155	309444.92	2217663.39	аналитический	0.1	—
156	309444.27	2217657.02	аналитический	0.1	—
157	309448.25	2217656.62	аналитический	0.1	—
158	309448.88	2217662.87	аналитический	0.1	—
159	309475.41	2217659.53	аналитический	0.1	—
160	309469.88	2217603.62	аналитический	0.1	—
161	309436.14	2217606.59	аналитический	0.1	—
162	309436.82	2217612.92	аналитический	0.1	—

1	2	3	4	5	6
163	309432.84	2217613.34	аналитический	0.1	—
164	309431.74	2217602.97	аналитический	0.1	—
165	309446.53	2217601.66	аналитический	0.1	—
166	309445.45	2217592.04	аналитический	0.1	—
167	309449.43	2217591.60	аналитический	0.1	—
168	309450.51	2217601.31	аналитический	0.1	—
169	309455.82	2217600.84	аналитический	0.1	—
170	309451.60	2217570.74	аналитический	0.1	—
171	309430.01	2217572.70	аналитический	0.1	—
172	309429.86	2217570.71	аналитический	0.1	—
173	309428.40	2217570.83	аналитический	0.1	—
174	309428.00	2217565.99	аналитический	0.1	—
175	309431.98	2217565.67	аналитический	0.1	—
176	309432.22	2217568.49	аналитический	0.1	—
177	309455.04	2217566.40	аналитический	0.1	—
178	309459.81	2217600.49	аналитический	0.1	—
179	309473.48	2217599.28	аналитический	0.1	—
180	309476.83	2217633.24	аналитический	0.1	—
181	309496.39	2217630.35	аналитический	0.1	—
182	309496.97	2217634.31	аналитический	0.1	—
183	309477.22	2217637.23	аналитический	0.1	—
184	309479.38	2217659.09	аналитический	0.1	—
185	309506.67	2217656.44	аналитический	0.1	—
186	309519.01	2217655.20	аналитический	0.1	—
187	309523.59	2217654.72	аналитический	0.1	—
188	309524.27	2217644.00	аналитический	0.1	—
189	309528.36	2217643.57	аналитический	0.1	—
190	309536.79	2217642.97	аналитический	0.1	—
191	309534.68	2217627.99	аналитический	0.1	—
192	309538.64	2217627.43	аналитический	0.1	—
193	309540.79	2217642.69	аналитический	0.1	—
194	309561.09	2217641.33	аналитический	0.1	—
195	309560.03	2217630.70	аналитический	0.1	—
196	309559.95	2217630.71	аналитический	0.1	—
197	309559.55	2217626.73	аналитический	0.1	—
198	309559.64	2217626.72	аналитический	0.1	—
199	309559.56	2217625.94	аналитический	0.1	—
200	309561.55	2217625.74	аналитический	0.1	—
201	309561.48	2217624.95	аналитический	0.1	—
202	309563.22	2217624.78	аналитический	0.1	—
203	309563.29	2217625.57	аналитический	0.1	—
204	309563.54	2217625.54	аналитический	0.1	—
205	309565.09	2217641.06	аналитический	0.1	—
206	309578.62	2217640.15	аналитический	0.1	—
207	309577.18	2217623.71	аналитический	0.1	—
208	309580.42	2217623.45	аналитический	0.1	—
209	309580.58	2217625.43	аналитический	0.1	—
210	309581.34	2217625.37	аналитический	0.1	—
211	309582.61	2217639.89	аналитический	0.1	—
212	309595.78	2217639.00	аналитический	0.1	—
213	309594.70	2217619.40	аналитический	0.1	—
214	309597.65	2217619.17	аналитический	0.1	—
215	309597.81	2217621.18	аналитический	0.1	—
216	309598.81	2217621.13	аналитический	0.1	—
217	309599.77	2217638.74	аналитический	0.1	—
218	309614.08	2217637.78	аналитический	0.1	—
219	309613.03	2217620.86	аналитический	0.1	—

1	2	3	4	5	6
220	309621.40	2217620.11	аналитический	0.1	—
221	309621.39	2217620.00	аналитический	0.1	—
222	309625.37	2217619.64	аналитический	0.1	—
223	309625.56	2217621.74	аналитический	0.1	—
224	309624.09	2217621.87	аналитический	0.1	—
225	309624.24	2217623.87	аналитический	0.1	—
226	309617.27	2217624.50	аналитический	0.1	—
227	309618.20	2217639.52	аналитический	0.1	—
228	309618.11	2217639.52	аналитический	0.1	—
229	309618.25	2217641.51	аналитический	0.1	—
230	309612.22	2217641.91	аналитический	0.1	—
231	309614.54	2217653.15	аналитический	0.1	—
232	309615.56	2217658.88	аналитический	0.1	—
233	309633.69	2217654.48	аналитический	0.1	—
234	309635.26	2217660.97	аналитический	0.1	—
235	309631.38	2217661.91	аналитический	0.1	—
236	309630.75	2217659.32	аналитический	0.1	—
237	309614.44	2217663.27	аналитический	0.1	—
238	309614.16	2217662.10	аналитический	0.1	—
239	309612.14	2217662.46	аналитический	0.1	—
240	309610.62	2217653.94	аналитический	0.1	—
241	309610.41	2217652.94	аналитический	0.1	—
242	309610.03	2217653.02	аналитический	0.1	—
243	309609.23	2217649.10	аналитический	0.1	—
244	309609.60	2217649.02	аналитический	0.1	—
245	309608.19	2217642.18	аналитический	0.1	—
246	309588.46	2217643.50	аналитический	0.1	—
247	309590.39	2217657.68	аналитический	0.1	—
248	309590.74	2217658.94	аналитический	0.1	—
249	309586.88	2217660.00	аналитический	0.1	—
250	309586.47	2217658.48	аналитический	0.1	—
251	309584.46	2217643.77	аналитический	0.1	—
252	309562.97	2217645.21	аналитический	0.1	—
253	309569.16	2217680.07	аналитический	0.1	—
254	309567.19	2217680.44	аналитический	0.1	—
255	309567.45	2217681.93	аналитический	0.1	—
256	309555.34	2217684.09	аналитический	0.1	—
257	309555.36	2217684.16	аналитический	0.1	—
258	309551.42	2217684.88	аналитический	0.1	—
259	309551.05	2217682.83	аналитический	0.1	—
260	309552.25	2217682.61	аналитический	0.1	—
261	309551.89	2217680.64	аналитический	0.1	—
262	309564.79	2217678.34	аналитический	0.1	—
263	309561.72	2217661.07	аналитический	0.1	—
264	309548.26	2217663.88	аналитический	0.1	—
265	309548.08	2217663.02	аналитический	0.1	—
266	309546.12	2217663.43	аналитический	0.1	—
267	309545.48	2217660.37	аналитический	0.1	—
268	309561.02	2217657.13	аналитический	0.1	—
269	309558.95	2217645.48	аналитический	0.1	—
270	309547.19	2217646.27	аналитический	0.1	—
271	309547.27	2217647.42	аналитический	0.1	—
272	309543.27	2217647.68	аналитический	0.1	—
273	309543.20	2217646.54	аналитический	0.1	—
274	309539.21	2217646.81	аналитический	0.1	—
275	309528.74	2217647.55	аналитический	0.1	—
276	309528.05	2217647.62	аналитический	0.1	—

1	2	3	4	5	6
277	309527.37	2217658.34	аналитический	0.1	—
278	309519.42	2217659.18	аналитический	0.1	—
279	309507.07	2217660.42	аналитический	0.1	—
280	309477.84	2217663.26	аналитический	0.1	—
281	309479.24	2217673.80	аналитический	0.1	—
282	309480.38	2217680.50	аналитический	0.1	—
283	309506.69	2217674.30	аналитический	0.1	—
284	309512.13	2217673.30	аналитический	0.1	—
285	309512.39	2217674.86	аналитический	0.1	—
286	309513.88	2217674.60	аналитический	0.1	—
287	309513.95	2217675.01	аналитический	0.1	—
288	309513.48	2217675.09	аналитический	0.1	—
289	309515.57	2217686.13	аналитический	0.1	—
290	309511.63	2217686.87	аналитический	0.1	—
291	309509.92	2217677.77	аналитический	0.1	—
292	309507.56	2217678.21	аналитический	0.1	—
293	309481.06	2217684.45	аналитический	0.1	—
294	309481.46	2217686.81	аналитический	0.1	—
295	309479.58	2217687.13	аналитический	0.1	—
296	309479.82	2217688.05	аналитический	0.1	—
297	309450.68	2217695.51	аналитический	0.1	—
298	309451.14	2217697.80	аналитический	0.1	—
299	309447.22	2217698.58	аналитический	0.1	—
300	309446.02	2217692.57	аналитический	0.1	—
301	309477.03	2217684.63	аналитический	0.1	—
302	309475.29	2217674.44	аналитический	0.1	—
303	309473.87	2217663.75	аналитический	0.1	—
304	309450.28	2217666.72	аналитический	0.1	—
305	309451.82	2217675.46	аналитический	0.1	—
306	309449.92	2217675.80	аналитический	0.1	—
307	309450.18	2217676.79	аналитический	0.1	—
308	309445.31	2217678.04	аналитический	0.1	—
309	309444.31	2217674.16	аналитический	0.1	—
310	309447.39	2217673.37	аналитический	0.1	—
311	309446.31	2217667.24	аналитический	0.1	—
312	309430.53	2217669.35	аналитический	0.1	—
313	309428.76	2217669.63	аналитический	0.1	—
314	309433.15	2217698.41	аналитический	0.1	—
315	309436.62	2217720.60	аналитический	0.1	—
316	309441.61	2217745.33	аналитический	0.1	—
317	309449.64	2217782.68	аналитический	0.1	—
318	309454.92	2217809.32	аналитический	0.1	—
319	309459.88	2217834.11	аналитический	0.1	—
320	309466.94	2217871.92	аналитический	0.1	—
321	309467.55	2217876.76	аналитический	0.1	—
322	309473.45	2217875.70	аналитический	0.1	—
323	309489.72	2217872.27	аналитический	0.1	—
324	309490.33	2217872.14	аналитический	0.1	—
325	309488.81	2217863.76	аналитический	0.1	—
326	309489.22	2217863.68	аналитический	0.1	—
327	309488.96	2217862.21	аналитический	0.1	—
328	309490.54	2217861.94	аналитический	0.1	—
329	309490.79	2217863.40	аналитический	0.1	—
330	309492.75	2217863.04	аналитический	0.1	—
331	309494.24	2217871.32	аналитический	0.1	—
332	309517.61	2217866.38	аналитический	0.1	—
333	309512.53	2217839.98	аналитический	0.1	—

1	2	3	4	5	6
334	309475.73	2217845.66	аналитический	0.1	—
335	309476.04	2217847.35	аналитический	0.1	—
336	309472.10	2217848.07	аналитический	0.1	—
337	309471.07	2217842.34	аналитический	0.1	—
338	309511.78	2217836.05	аналитический	0.1	—
339	309509.48	2217824.12	аналитический	0.1	—
340	309506.11	2217809.69	аналитический	0.1	—
341	309480.11	2217816.54	аналитический	0.1	—
342	309481.05	2217821.30	аналитический	0.1	—
343	309477.13	2217822.08	аналитический	0.1	—
344	309476.25	2217817.61	аналитический	0.1	—
345	309475.60	2217817.73	аналитический	0.1	—
346	309474.64	2217812.85	аналитический	0.1	—
347	309478.56	2217812.07	аналитический	0.1	—
348	309478.70	2217812.77	аналитический	0.1	—
349	309505.20	2217805.79	аналитический	0.1	—
350	309497.03	2217770.87	аналитический	0.1	—
351	309472.41	2217777.06	аналитический	0.1	—
352	309474.41	2217785.13	аналитический	0.1	—
353	309468.87	2217786.42	аналитический	0.1	—
354	309467.97	2217782.52	аналитический	0.1	—
355	309469.55	2217782.15	аналитический	0.1	—
356	309467.56	2217774.11	аналитический	0.1	—
357	309469.55	2217773.65	аналитический	0.1	—
358	309496.12	2217766.98	аналитический	0.1	—
359	309489.48	2217738.64	аналитический	0.1	—
360	309465.46	2217743.95	аналитический	0.1	—
361	309464.60	2217740.05	аналитический	0.1	—
362	309488.57	2217734.74	аналитический	0.1	—
363	309488.55	2217734.65	аналитический	0.1	—
364	309492.45	2217733.75	аналитический	0.1	—
365	309495.30	2217745.92	аналитический	0.1	—
366	309519.63	2217738.50	аналитический	0.1	—
367	309516.97	2217729.04	аналитический	0.1	—
368	309520.83	2217727.96	аналитический	0.1	—
369	309524.55	2217741.18	аналитический	0.1	—
370	309520.96	2217742.27	аналитический	0.1	—
371	309523.79	2217750.83	аналитический	0.1	—
372	309519.99	2217752.09	аналитический	0.1	—
373	309517.13	2217743.44	аналитический	0.1	—
374	309496.21	2217749.82	аналитический	0.1	—
375	309504.45	2217785.03	аналитический	0.1	—
376	309530.41	2217778.73	аналитический	0.1	—
377	309529.70	2217775.77	аналитический	0.1	—
378	309533.58	2217774.83	аналитический	0.1	—
379	309535.25	2217781.67	аналитический	0.1	—
380	309533.50	2217782.10	аналитический	0.1	—
381	309533.63	2217782.63	аналитический	0.1	—
382	309529.75	2217783.57	аналитический	0.1	—
383	309529.62	2217783.04	аналитический	0.1	—
384	309505.36	2217788.93	аналитический	0.1	—
385	309513.39	2217823.24	аналитический	0.1	—
386	309513.75	2217825.13	аналитический	0.1	—
387	309537.39	2217819.06	аналитический	0.1	—
388	309536.82	2217816.87	аналитический	0.1	—
389	309540.70	2217815.87	аналитический	0.1	—
390	309541.76	2217820.00	аналитический	0.1	—

1	2	3	4	5	6
391	309541.14	2217820.16	аналитический	0.1	—
392	309541.64	2217822.10	аналитический	0.1	—
393	309514.51	2217829.06	аналитический	0.1	—
394	309519.21	2217853.55	аналитический	0.1	—
395	309546.93	2217846.64	аналитический	0.1	—
396	309547.89	2217850.52	аналитический	0.1	—
397	309519.97	2217857.48	аналитический	0.1	—
398	309521.52	2217865.55	аналитический	0.1	—
399	309550.39	2217859.45	аналитический	0.1	—
400	309563.39	2217856.74	аналитический	0.1	—
401	309575.17	2217854.72	аналитический	0.1	—
402	309597.99	2217848.52	аналитический	0.1	—
403	309595.71	2217839.13	аналитический	0.1	—
404	309587.72	2217840.89	аналитический	0.1	—
405	309586.86	2217836.99	аналитический	0.1	—
406	309594.77	2217835.25	аналитический	0.1	—
407	309591.26	2217820.81	аналитический	0.1	—
408	309582.00	2217822.84	аналитический	0.1	—
409	309582.07	2217823.16	аналитический	0.1	—
410	309578.17	2217824.02	аналитический	0.1	—
411	309577.67	2217821.74	аналитический	0.1	—
412	309578.57	2217821.54	аналитический	0.1	—
413	309578.14	2217819.59	аналитический	0.1	—
414	309590.32	2217816.92	аналитический	0.1	—
415	309586.20	2217799.94	аналитический	0.1	—
416	309579.76	2217801.38	аналитический	0.1	—
417	309579.30	2217799.46	аналитический	0.1	—
418	309578.24	2217795.02	аналитический	0.1	—
419	309572.68	2217796.45	аналитический	0.1	—
420	309570.58	2217797.00	аналитический	0.1	—
421	309569.73	2217793.68	аналитический	0.1	—
422	309571.66	2217793.18	аналитический	0.1	—
423	309571.50	2217792.62	аналитический	0.1	—
424	309577.32	2217791.13	аналитический	0.1	—
425	309568.77	2217755.30	аналитический	0.1	—
426	309562.73	2217756.77	аналитический	0.1	—
427	309559.54	2217757.53	аналитический	0.1	—
428	309559.00	2217755.18	аналитический	0.1	—
429	309560.95	2217754.73	аналитический	0.1	—
430	309560.58	2217753.17	аналитический	0.1	—
431	309567.87	2217751.40	аналитический	0.1	—
432	309560.91	2217720.25	аналитический	0.1	—
433	309557.78	2217720.95	аналитический	0.1	—
434	309556.90	2217717.05	аналитический	0.1	—
435	309561.98	2217715.91	аналитический	0.1	—
436	309562.29	2217717.27	аналитический	0.1	—
437	309564.24	2217716.84	аналитический	0.1	—
438	309567.84	2217732.92	аналитический	0.1	—
439	309578.62	2217729.82	аналитический	0.1	—
440	309575.55	2217715.88	аналитический	0.1	—
441	309576.96	2217715.57	аналитический	0.1	—
442	309576.04	2217713.99	аналитический	0.1	—
443	309578.88	2217712.34	аналитический	0.1	—
444	309579.24	2217714.01	аналитический	0.1	—
445	309583.35	2217712.98	аналитический	0.1	—
446	309583.06	2217711.66	аналитический	0.1	—
447	309582.55	2217710.26	аналитический	0.1	—

1	2	3	4	5	6
448	309586.31	2217708.88	аналитический	0.1	—
449	309586.92	2217710.54	аналитический	0.1	—
450	309587.67	2217714.03	аналитический	0.1	—
451	309586.36	2217714.31	аналитический	0.1	—
452	309586.84	2217716.23	аналитический	0.1	—
453	309580.10	2217717.92	аналитический	0.1	—
454	309582.48	2217728.72	аналитический	0.1	—
455	309590.77	2217726.34	аналитический	0.1	—
456	309593.45	2217737.05	аналитический	0.1	—
457	309589.57	2217738.03	аналитический	0.1	—
458	309587.89	2217731.32	аналитический	0.1	—
459	309568.71	2217736.83	аналитический	0.1	—
460	309574.10	2217760.38	аналитический	0.1	—
461	309594.09	2217756.71	аналитический	0.1	—
462	309594.81	2217760.65	аналитический	0.1	—
463	309575.02	2217764.28	аналитический	0.1	—
464	309579.47	2217782.90	аналитический	0.1	—
465	309593.93	2217779.87	аналитический	0.1	—
466	309594.27	2217781.23	аналитический	0.1	—
467	309594.94	2217781.07	аналитический	0.1	—
468	309595.88	2217784.95	аналитический	0.1	—
469	309591.37	2217786.05	аналитический	0.1	—
470	309590.99	2217784.57	аналитический	0.1	—
471	309580.40	2217786.80	аналитический	0.1	—
472	309582.74	2217796.62	аналитический	0.1	—
473	309589.16	2217795.18	аналитический	0.1	—
474	309589.31	2217795.78	аналитический	0.1	—
475	309602.73	2217792.60	аналитический	0.1	—
476	309603.65	2217796.50	аналитический	0.1	—
477	309590.25	2217799.66	аналитический	0.1	—
478	309597.13	2217828.01	аналитический	0.1	—
479	309611.30	2217824.63	аналитический	0.1	—
480	309611.49	2217825.45	аналитический	0.1	—
481	309611.85	2217825.29	аналитический	0.1	—
482	309612.68	2217827.32	аналитический	0.1	—
483	309612.00	2217827.59	аналитический	0.1	—
484	309612.22	2217828.53	аналитический	0.1	—
485	309598.07	2217831.90	аналитический	0.1	—
486	309601.88	2217847.59	аналитический	0.1	—
487	309625.55	2217842.61	аналитический	0.1	—
488	309626.32	2217845.59	аналитический	0.1	—
489	309634.05	2217846.00	аналитический	0.1	—
490	309645.62	2217842.39	аналитический	0.1	—
491	309657.96	2217839.11	аналитический	0.1	—
492	309655.79	2217829.82	аналитический	0.1	—
493	309642.28	2217833.05	аналитический	0.1	—
494	309641.36	2217829.15	аналитический	0.1	—
495	309654.88	2217825.93	аналитический	0.1	—
496	309650.74	2217808.17	аналитический	0.1	—
497	309641.27	2217810.26	аналитический	0.1	—
498	309640.41	2217806.36	аналитический	0.1	—
499	309649.83	2217804.27	аналитический	0.1	—
500	309639.80	2217761.29	аналитический	0.1	—
501	309635.08	2217762.48	аналитический	0.1	—
502	309636.27	2217767.85	аналитический	0.1	—
503	309632.37	2217768.71	аналитический	0.1	—
504	309631.20	2217763.46	аналитический	0.1	—

1	2	3	4	5	6
505	309628.95	2217764.03	аналитический	0.1	—
506	309628.46	2217762.12	аналитический	0.1	—
507	309627.73	2217762.32	аналитический	0.1	—
508	309624.92	2217752.32	аналитический	0.1	—
509	309628.78	2217751.24	аналитический	0.1	—
510	309631.06	2217759.37	аналитический	0.1	—
511	309638.86	2217757.40	аналитический	0.1	—
512	309638.67	2217756.60	аналитический	0.1	—
513	309642.28	2217756.03	аналитический	0.1	—
514	309635.99	2217727.10	аналитический	0.1	—
515	309621.05	2217730.17	аналитический	0.1	—
516	309620.25	2217726.25	аналитический	0.1	—
517	309635.14	2217723.19	аналитический	0.1	—
518	309632.17	2217709.52	аналитический	0.1	—
519	309616.05	2217712.90	аналитический	0.1	—
520	309613.99	2217703.91	аналитический	0.1	—
521	309617.89	2217703.01	аналитический	0.1	—
522	309619.07	2217708.18	аналитический	0.1	—
523	309624.63	2217707.02	аналитический	0.1	—
524	309623.43	2217700.59	аналитический	0.1	—
525	309627.37	2217699.85	аналитический	0.1	—
526	309628.55	2217706.20	аналитический	0.1	—
527	309631.32	2217705.62	аналитический	0.1	—
528	309631.32	2217705.57	аналитический	0.1	—
529	309633.27	2217705.15	аналитический	0.1	—
530	309633.06	2217704.16	аналитический	0.1	—
531	309644.30	2217701.77	аналитический	0.1	—
532	309642.83	2217695.42	аналитический	0.1	—
533	309646.73	2217694.52	аналитический	0.1	—
534	309649.12	2217704.83	аналитический	0.1	—
535	309635.86	2217707.66	аналитический	0.1	—
536	309643.55	2217743.03	аналитический	0.1	—
537	309653.89	2217740.85	аналитический	0.1	—
538	309654.71	2217744.77	аналитический	0.1	—
539	309644.39	2217746.94	аналитический	0.1	—
540	309647.08	2217759.33	аналитический	0.1	—
541	309643.57	2217759.88	аналитический	0.1	—
542	309645.67	2217768.84	аналитический	0.1	—
543	309656.15	2217766.97	аналитический	0.1	—
544	309656.50	2217768.94	аналитический	0.1	—
545	309657.56	2217768.76	аналитический	0.1	—
546	309657.82	2217770.25	аналитический	0.1	—
547	309656.76	2217770.43	аналитический	0.1	—
548	309656.85	2217770.91	аналитический	0.1	—
549	309646.58	2217772.74	аналитический	0.1	—
550	309650.45	2217789.35	аналитический	0.1	—
551	309665.43	2217785.44	аналитический	0.1	—
552	309665.53	2217785.81	аналитический	0.1	—
553	309666.91	2217785.45	аналитический	0.1	—
554	309667.32	2217787.01	аналитический	0.1	—
555	309665.95	2217787.37	аналитический	0.1	—
556	309666.47	2217789.30	аналитический	0.1	—
557	309651.36	2217793.25	аналитический	0.1	—
558	309656.26	2217814.22	аналитический	0.1	—
559	309666.26	2217812.03	аналитический	0.1	—
560	309666.21	2217811.76	аналитический	0.1	—
561	309670.11	2217810.92	аналитический	0.1	—

1	2	3	4	5	6
562	309670.17	2217811.17	аналитический	0.1	—
563	309670.94	2217811.01	аналитический	0.1	—
564	309671.78	2217814.91	аналитический	0.1	—
565	309657.17	2217818.11	аналитический	0.1	—
566	309661.84	2217838.13	аналитический	0.1	—
567	309677.33	2217834.34	аналитический	0.1	—
568	309680.49	2217849.74	аналитический	0.1	—
569	309676.57	2217850.54	аналитический	0.1	—
570	309674.25	2217839.22	аналитический	0.1	—
571	309660.89	2217842.48	аналитический	0.1	—
572	309663.28	2217852.74	аналитический	0.1	—
573	309659.38	2217853.64	аналитический	0.1	—
574	309657.02	2217843.50	аналитический	0.1	—
575	309648.63	2217845.73	аналитический	0.1	—
576	309650.90	2217854.99	аналитический	0.1	—
577	309650.39	2217856.54	аналитический	0.1	—
578	309646.59	2217855.30	аналитический	0.1	—
579	309646.74	2217854.83	аналитический	0.1	—
580	309644.78	2217846.84	аналитический	0.1	—
581	309634.55	2217850.04	аналитический	0.1	—
582	309623.18	2217849.43	аналитический	0.1	—
583	309622.63	2217847.31	аналитический	0.1	—
584	309617.39	2217848.41	аналитический	0.1	—
585	309620.42	2217863.76	аналитический	0.1	—
586	309620.79	2217864.61	аналитический	0.1	—
587	309617.11	2217866.19	аналитический	0.1	—
588	309616.58	2217864.96	аналитический	0.1	—
589	309613.48	2217849.23	аналитический	0.1	—
590	309600.86	2217851.89	аналитический	0.1	—
591	309594.84	2217853.52	аналитический	0.1	—
592	309597.46	2217867.20	аналитический	0.1	—
593	309599.19	2217866.87	аналитический	0.1	—
594	309599.95	2217870.79	аналитический	0.1	—
595	309598.21	2217871.13	аналитический	0.1	—
596	309598.73	2217873.88	аналитический	0.1	—
597	309596.77	2217874.25	аналитический	0.1	—
598	309596.84	2217874.64	аналитический	0.1	—
599	309593.20	2217875.33	аналитический	0.1	—
600	309592.46	2217871.39	аналитический	0.1	—
601	309594.13	2217871.08	аналитический	0.1	—
602	309590.97	2217854.57	аналитический	0.1	—
603	309576.13	2217858.61	аналитический	0.1	—
604	309564.17	2217860.67	аналитический	0.1	—
605	309553.11	2217862.97	аналитический	0.1	—
606	309555.13	2217874.16	аналитический	0.1	—
607	309551.19	2217874.86	аналитический	0.1	—
608	309549.20	2217863.79	аналитический	0.1	—
609	309530.41	2217867.76	аналитический	0.1	—
610	309531.41	2217873.65	аналитический	0.1	—
611	309527.47	2217874.31	аналитический	0.1	—
612	309526.50	2217868.59	аналитический	0.1	—
613	309517.29	2217870.54	аналитический	0.1	—
614	309492.50	2217875.77	аналитический	0.1	—
615	309493.53	2217880.59	аналитический	0.1	—
616	309489.61	2217881.43	аналитический	0.1	—
617	309488.59	2217876.59	аналитический	0.1	—
618	309474.24	2217879.62	аналитический	0.1	—

1	2	3	4	5	6
619	309467.23	2217880.88	аналитический	0.1	—
620	309467.43	2217882.32	аналитический	0.1	—
621	309470.61	2217899.63	аналитический	0.1	—
622	309477.97	2217935.50	аналитический	0.1	—
623	309484.43	2217965.53	аналитический	0.1	—
624	309491.45	2217992.05	аналитический	0.1	—
625	309499.96	2217990.27	аналитический	0.1	—
626	309527.40	2217983.06	аналитический	0.1	—
627	309527.41	2217983.08	аналитический	0.1	—
628	309528.67	2217982.73	аналитический	0.1	—
629	309529.75	2217986.57	аналитический	0.1	—
630	309528.45	2217986.94	аналитический	0.1	—
631	309528.56	2217987.35	аналитический	0.1	—
632	309543.53	2217983.23	аналитический	0.1	—
633	309549.82	2218004.68	аналитический	0.1	—
634	309565.40	2218056.79	аналитический	0.1	—
635	309572.15	2218078.93	аналитический	0.1	—
636	309574.20	2218085.43	аналитический	0.1	—
637	309600.60	2218079.24	аналитический	0.1	—
638	309625.05	2218073.62	аналитический	0.1	—
639	309659.42	2218064.63	аналитический	0.1	—
640	309659.34	2218064.22	аналитический	0.1	—
641	309657.81	2218064.52	аналитический	0.1	—
642	309651.95	2218038.73	аналитический	0.1	—
643	309623.31	2218046.59	аналитический	0.1	—
644	309626.25	2218059.51	аналитический	0.1	—
645	309625.29	2218059.73	аналитический	0.1	—
646	309625.63	2218061.30	аналитический	0.1	—
647	309624.64	2218061.52	аналитический	0.1	—
648	309624.55	2218061.12	аналитический	0.1	—
649	309621.75	2218061.76	аналитический	0.1	—
650	309620.87	2218057.86	аналитический	0.1	—
651	309621.73	2218057.66	аналитический	0.1	—
652	309619.44	2218047.62	аналитический	0.1	—
653	309587.42	2218055.94	аналитический	0.1	—
654	309587.65	2218056.81	аналитический	0.1	—
655	309583.79	2218057.83	аналитический	0.1	—
656	309583.55	2218056.95	аналитический	0.1	—
657	309581.70	2218057.43	аналитический	0.1	—
658	309581.19	2218055.46	аналитический	0.1	—
659	309580.34	2218055.65	аналитический	0.1	—
660	309579.30	2218051.03	аналитический	0.1	—
661	309583.20	2218050.15	аналитический	0.1	—
662	309583.79	2218052.75	аналитический	0.1	—
663	309619.61	2218043.45	аналитический	0.1	—
664	309616.37	2218031.54	аналитический	0.1	—
665	309620.23	2218030.48	аналитический	0.1	—
666	309623.47	2218042.40	аналитический	0.1	—
667	309651.06	2218034.83	аналитический	0.1	—
668	309649.01	2218025.81	аналитический	0.1	—
669	309648.88	2218025.84	аналитический	0.1	—
670	309648.00	2218021.94	аналитический	0.1	—
671	309648.14	2218021.91	аналитический	0.1	—
672	309645.47	2218009.87	аналитический	0.1	—
673	309635.68	2218012.19	аналитический	0.1	—
674	309633.04	2218003.35	аналитический	0.1	—
675	309630.06	2217991.62	аналитический	0.1	—

1	2	3	4	5	6
676	309626.69	2217978.21	аналитический	0.1	—
677	309621.24	2217979.34	аналитический	0.1	—
678	309621.38	2217980.03	аналитический	0.1	—
679	309601.60	2217985.50	аналитический	0.1	—
680	309603.71	2217994.04	аналитический	0.1	—
681	309599.83	2217995.00	аналитический	0.1	—
682	309597.74	2217986.57	аналитический	0.1	—
683	309564.13	2217995.88	аналитический	0.1	—
684	309564.08	2217995.71	аналитический	0.1	—
685	309563.18	2217995.96	аналитический	0.1	—
686	309562.69	2217994.21	аналитический	0.1	—
687	309563.60	2217993.96	аналитический	0.1	—
688	309563.07	2217992.02	аналитический	0.1	—
689	309563.26	2217991.97	аналитический	0.1	—
690	309562.65	2217989.78	аналитический	0.1	—
691	309566.51	2217988.72	аналитический	0.1	—
692	309567.11	2217990.90	аналитический	0.1	—
693	309615.63	2217977.47	аналитический	0.1	—
694	309612.90	2217966.47	аналитический	0.1	—
695	309610.18	2217955.76	аналитический	0.1	—
696	309604.82	2217947.64	аналитический	0.1	—
697	309602.34	2217936.44	аналитический	0.1	—
698	309599.67	2217924.14	аналитический	0.1	—
699	309579.92	2217928.67	аналитический	0.1	—
700	309582.66	2217939.20	аналитический	0.1	—
701	309578.78	2217940.20	аналитический	0.1	—
702	309576.02	2217929.56	аналитический	0.1	—
703	309555.07	2217934.36	аналитический	0.1	—
704	309559.19	2217949.63	аналитический	0.1	—
705	309557.60	2217949.98	аналитический	0.1	—
706	309557.60	2217949.99	аналитический	0.1	—
707	309557.12	2217950.09	аналитический	0.1	—
708	309553.35	2217950.92	аналитический	0.1	—
709	309552.49	2217947.02	аналитический	0.1	—
710	309554.23	2217946.63	аналитический	0.1	—
711	309551.17	2217935.25	аналитический	0.1	—
712	309535.43	2217938.86	аналитический	0.1	—
713	309532.00	2217939.49	аналитический	0.1	—
714	309534.24	2217952.83	аналитический	0.1	—
715	309530.30	2217953.49	аналитический	0.1	—
716	309528.06	2217940.21	аналитический	0.1	—
717	309508.05	2217943.87	аналитический	0.1	—
718	309509.34	2217950.56	аналитический	0.1	—
719	309510.89	2217956.84	аналитический	0.1	—
720	309512.65	2217956.40	аналитический	0.1	—
721	309513.61	2217960.28	аналитический	0.1	—
722	309511.85	2217960.72	аналитический	0.1	—
723	309512.16	2217961.97	аналитический	0.1	—
724	309506.03	2217963.36	аналитический	0.1	—
725	309505.15	2217959.46	аналитический	0.1	—
726	309507.30	2217958.97	аналитический	0.1	—
727	309505.45	2217951.47	аналитический	0.1	—
728	309504.12	2217944.59	аналитический	0.1	—
729	309504.08	2217944.60	аналитический	0.1	—
730	309503.54	2217941.70	аналитический	0.1	—
731	309501.20	2217930.90	аналитический	0.1	—
732	309497.23	2217931.73	аналитический	0.1	—

1	2	3	4	5	6
733	309496.41	2217927.81	аналитический	0.1	—
734	309504.26	2217926.16	аналитический	0.1	—
735	309507.25	2217939.95	аналитический	0.1	—
736	309534.58	2217934.95	аналитический	0.1	—
737	309567.51	2217927.41	аналитический	0.1	—
738	309563.96	2217910.65	аналитический	0.1	—
739	309567.88	2217909.83	аналитический	0.1	—
740	309571.41	2217926.51	аналитический	0.1	—
741	309587.82	2217922.75	аналитический	0.1	—
742	309585.55	2217911.61	аналитический	0.1	—
743	309589.47	2217910.81	аналитический	0.1	—
744	309591.72	2217921.86	аналитический	0.1	—
745	309598.83	2217920.23	аналитический	0.1	—
746	309598.62	2217919.28	аналитический	0.1	—
747	309614.27	2217915.69	аналитический	0.1	—
748	309611.58	2217903.02	аналитический	0.1	—
749	309610.89	2217903.17	аналитический	0.1	—
750	309610.05	2217899.25	аналитический	0.1	—
751	309612.69	2217898.69	аналитический	0.1	—
752	309612.80	2217899.17	аналитический	0.1	—
753	309614.76	2217898.76	аналитический	0.1	—
754	309615.03	2217900.03	аналитический	0.1	—
755	309617.59	2217899.48	аналитический	0.1	—
756	309618.43	2217903.40	аналитический	0.1	—
757	309615.86	2217903.95	аналитический	0.1	—
758	309618.17	2217914.77	аналитический	0.1	—
759	309639.80	2217909.57	аналитический	0.1	—
760	309636.62	2217897.87	аналитический	0.1	—
761	309640.48	2217896.83	аналитический	0.1	—
762	309643.69	2217908.63	аналитический	0.1	—
763	309652.35	2217906.55	аналитический	0.1	—
764	309649.44	2217892.60	аналитический	0.1	—
765	309653.36	2217891.78	аналитический	0.1	—
766	309656.24	2217905.61	аналитический	0.1	—
767	309661.19	2217904.42	аналитический	0.1	—
768	309684.18	2217899.57	аналитический	0.1	—
769	309680.87	2217886.75	аналитический	0.1	—
770	309684.75	2217885.75	аналитический	0.1	—
771	309688.10	2217898.74	аналитический	0.1	—
772	309688.56	2217898.65	аналитический	0.1	—
773	309688.98	2217900.59	аналитический	0.1	—
774	309690.01	2217900.35	аналитический	0.1	—
775	309691.89	2217908.48	аналитический	0.1	—
776	309692.15	2217911.13	аналитический	0.1	—
777	309688.17	2217911.53	аналитический	0.1	—
778	309687.93	2217909.14	аналитический	0.1	—
779	309686.55	2217903.16	аналитический	0.1	—
780	309676.43	2217905.29	аналитический	0.1	—
781	309678.27	2217915.08	аналитический	0.1	—
782	309674.33	2217915.82	аналитический	0.1	—
783	309672.51	2217906.12	аналитический	0.1	—
784	309662.10	2217908.31	аналитический	0.1	—
785	309646.76	2217912.00	аналитический	0.1	—
786	309650.09	2217924.29	аналитический	0.1	—
787	309646.23	2217925.33	аналитический	0.1	—
788	309642.87	2217912.94	аналитический	0.1	—
789	309627.12	2217916.73	аналитический	0.1	—

1	2	3	4	5	6
790	309630.12	2217929.30	аналитический	0.1	—
791	309626.22	2217930.22	аналитический	0.1	—
792	309623.23	2217917.67	аналитический	0.1	—
793	309617.11	2217919.14	аналитический	0.1	—
794	309603.37	2217922.30	аналитический	0.1	—
795	309605.83	2217933.67	аналитический	0.1	—
796	309606.38	2217933.51	аналитический	0.1	—
797	309607.46	2217937.37	аналитический	0.1	—
798	309606.69	2217937.58	аналитический	0.1	—
799	309608.56	2217946.06	аналитический	0.1	—
800	309613.90	2217954.12	аналитический	0.1	—
801	309616.78	2217965.49	аналитический	0.1	—
802	309619.30	2217975.66	аналитический	0.1	—
803	309626.85	2217974.09	аналитический	0.1	—
804	309624.23	2217963.55	аналитический	0.1	—
805	309628.11	2217962.59	аналитический	0.1	—
806	309630.91	2217973.82	аналитический	0.1	—
807	309685.97	2217960.63	аналитический	0.1	—
808	309684.30	2217950.84	аналитический	0.1	—
809	309681.77	2217951.17	аналитический	0.1	—
810	309681.25	2217951.56	аналитический	0.1	—
811	309678.87	2217948.34	аналитический	0.1	—
812	309680.21	2217947.35	аналитический	0.1	—
813	309685.55	2217946.64	аналитический	0.1	—
814	309692.14	2217944.83	аналитический	0.1	—
815	309693.20	2217948.69	аналитический	0.1	—
816	309688.23	2217950.05	аналитический	0.1	—
817	309689.87	2217959.68	аналитический	0.1	—
818	309689.88	2217959.67	аналитический	0.1	—
819	309690.03	2217960.28	аналитический	0.1	—
820	309709.70	2217955.29	аналитический	0.1	—
821	309710.20	2217957.28	аналитический	0.1	—
822	309711.05	2217957.10	аналитический	0.1	—
823	309714.68	2217974.49	аналитический	0.1	—
824	309712.38	2217975.07	аналитический	0.1	—
825	309711.89	2217973.11	аналитический	0.1	—
826	309710.37	2217973.43	аналитический	0.1	—
827	309707.56	2217959.96	аналитический	0.1	—
828	309687.11	2217965.14	аналитический	0.1	—
829	309686.95	2217964.51	аналитический	0.1	—
830	309674.31	2217967.54	аналитический	0.1	—
831	309677.63	2217979.15	аналитический	0.1	—
832	309673.79	2217980.25	аналитический	0.1	—
833	309670.41	2217968.47	аналитический	0.1	—
834	309630.75	2217977.97	аналитический	0.1	—
835	309633.45	2217988.72	аналитический	0.1	—
836	309637.30	2217987.78	аналитический	0.1	—
837	309638.24	2217991.66	аналитический	0.1	—
838	309634.44	2217992.59	аналитический	0.1	—
839	309636.89	2218002.25	аналитический	0.1	—
840	309638.44	2218007.43	аналитический	0.1	—
841	309648.51	2218005.05	аналитический	0.1	—
842	309648.94	2218007.03	аналитический	0.1	—
843	309652.04	2218021.03	аналитический	0.1	—
844	309652.21	2218020.99	аналитический	0.1	—
845	309653.09	2218024.89	аналитический	0.1	—
846	309652.91	2218024.93	аналитический	0.1	—

1	2	3	4	5	6
847	309654.93	2218033.80	аналитический	0.1	—
848	309684.54	2218026.17	аналитический	0.1	—
849	309681.95	2218014.77	аналитический	0.1	—
850	309685.85	2218013.89	аналитический	0.1	—
851	309688.41	2218025.17	аналитический	0.1	—
852	309710.60	2218019.42	аналитический	0.1	—
853	309709.21	2218012.36	аналитический	0.1	—
854	309708.88	2218009.13	аналитический	0.1	—
855	309712.86	2218008.73	аналитический	0.1	—
856	309713.15	2218011.68	аналитический	0.1	—
857	309715.47	2218023.43	аналитический	0.1	—
858	309711.55	2218024.19	аналитический	0.1	—
859	309711.38	2218023.35	аналитический	0.1	—
860	309689.31	2218029.07	аналитический	0.1	—
861	309692.98	2218044.70	аналитический	0.1	—
862	309689.08	2218045.62	аналитический	0.1	—
863	309685.44	2218030.07	аналитический	0.1	—
864	309655.82	2218037.70	аналитический	0.1	—
865	309660.85	2218059.86	аналитический	0.1	—
866	309662.56	2218059.54	аналитический	0.1	—
867	309664.02	2218067.57	аналитический	0.1	—
868	309627.86	2218077.02	аналитический	0.1	—
869	309628.29	2218079.15	аналитический	0.1	—
870	309631.01	2218088.59	аналитический	0.1	—
871	309634.74	2218101.94	аналитический	0.1	—
872	309645.66	2218099.42	аналитический	0.1	—
873	309642.09	2218084.30	аналитический	0.1	—
874	309645.99	2218083.38	аналитический	0.1	—
875	309649.56	2218098.54	аналитический	0.1	—
876	309664.81	2218095.16	аналитический	0.1	—
877	309661.55	2218083.28	аналитический	0.1	—
878	309660.41	2218083.59	аналитический	0.1	—
879	309659.35	2218079.73	аналитический	0.1	—
880	309662.42	2218078.89	аналитический	0.1	—
881	309662.78	2218080.18	аналитический	0.1	—
882	309664.71	2218079.67	аналитический	0.1	—
883	309668.68	2218094.17	аналитический	0.1	—
884	309679.43	2218091.04	аналитический	0.1	—
885	309676.15	2218077.18	аналитический	0.1	—
886	309677.26	2218076.92	аналитический	0.1	—
887	309676.80	2218074.97	аналитический	0.1	—
888	309679.58	2218074.31	аналитический	0.1	—
889	309680.17	2218076.80	аналитический	0.1	—
890	309681.28	2218076.54	аналитический	0.1	—
891	309682.20	2218080.44	аналитический	0.1	—
892	309681.09	2218080.70	аналитический	0.1	—
893	309683.27	2218089.91	аналитический	0.1	—
894	309703.61	2218083.98	аналитический	0.1	—
895	309699.89	2218069.63	аналитический	0.1	—
896	309703.77	2218068.63	аналитический	0.1	—
897	309707.45	2218082.86	аналитический	0.1	—
898	309725.12	2218077.70	аналитический	0.1	—
899	309725.36	2218078.53	аналитический	0.1	—
900	309727.01	2218077.76	аналитический	0.1	—
901	309728.47	2218080.90	аналитический	0.1	—
902	309727.03	2218081.32	аналитический	0.1	—
903	309727.18	2218081.84	аналитический	0.1	—

1	2	3	4	5	6
904	309723.34	2218082.96	аналитический	0.1	—
905	309723.19	2218082.44	аналитический	0.1	—
906	309702.34	2218088.52	аналитический	0.1	—
907	309705.57	2218100.12	аналитический	0.1	—
908	309708.80	2218099.15	аналитический	0.1	—
909	309709.94	2218102.99	аналитический	0.1	—
910	309706.65	2218103.97	аналитический	0.1	—
911	309707.06	2218105.38	аналитический	0.1	—
912	309704.28	2218106.15	аналитический	0.1	—
913	309703.75	2218104.23	аналитический	0.1	—
914	309702.66	2218104.54	аналитический	0.1	—
915	309698.50	2218089.64	аналитический	0.1	—
916	309675.42	2218096.37	аналитический	0.1	—
917	309679.03	2218108.13	аналитический	0.1	—
918	309675.21	2218109.31	аналитический	0.1	—
919	309671.58	2218097.49	аналитический	0.1	—
920	309667.85	2218098.58	аналитический	0.1	—
921	309662.14	2218099.85	аналитический	0.1	—
922	309664.73	2218113.05	аналитический	0.1	—
923	309660.87	2218113.82	аналитический	0.1	—
924	309660.48	2218111.85	аналитический	0.1	—
925	309660.42	2218111.86	аналитический	0.1	—
926	309658.23	2218100.71	аналитический	0.1	—
927	309648.51	2218102.87	аналитический	0.1	—
928	309635.81	2218105.80	аналитический	0.1	—
929	309639.04	2218117.37	аналитический	0.1	—
930	309642.08	2218128.18	аналитический	0.1	—
931	309643.93	2218134.93	аналитический	0.1	—
932	309624.21	2218140.71	аналитический	0.1	—
933	309626.54	2218147.77	аналитический	0.1	—
934	309629.01	2218157.73	аналитический	0.1	—
935	309632.51	2218172.08	аналитический	0.1	—
936	309648.51	2218168.19	аналитический	0.1	—
937	309663.11	2218164.53	аналитический	0.1	—
938	309659.22	2218148.31	аналитический	0.1	—
939	309661.17	2218147.85	аналитический	0.1	—
940	309660.96	2218146.97	аналитический	0.1	—
941	309662.64	2218146.57	аналитический	0.1	—
942	309662.85	2218147.46	аналитический	0.1	—
943	309663.12	2218147.39	аналитический	0.1	—
944	309666.99	2218163.55	аналитический	0.1	—
945	309691.66	2218157.36	аналитический	0.1	—
946	309689.62	2218149.25	аналитический	0.1	—
947	309693.50	2218148.27	аналитический	0.1	—
948	309695.54	2218156.39	аналитический	0.1	—
949	309717.09	2218150.98	аналитический	0.1	—
950	309715.38	2218145.81	аналитический	0.1	—
951	309713.95	2218146.24	аналитический	0.1	—
952	309713.19	2218143.82	аналитический	0.1	—
953	309714.57	2218143.39	аналитический	0.1	—
954	309712.34	2218136.88	аналитический	0.1	—
955	309719.17	2218134.98	аналитический	0.1	—
956	309720.25	2218138.84	аналитический	0.1	—
957	309717.50	2218139.60	аналитический	0.1	—
958	309718.56	2218142.69	аналитический	0.1	—
959	309720.99	2218150.00	аналитический	0.1	—
960	309736.20	2218146.18	аналитический	0.1	—

1	2	3	4	5	6
961	309731.46	2218131.31	аналитический	0.1	—
962	309741.18	2218128.18	аналитический	0.1	—
963	309742.40	2218131.98	аналитический	0.1	—
964	309736.48	2218133.89	аналитический	0.1	—
965	309740.66	2218146.99	аналитический	0.1	—
966	309744.23	2218161.53	аналитический	0.1	—
967	309744.15	2218161.55	аналитический	0.1	—
968	309744.48	2218162.87	аналитический	0.1	—
969	309742.63	2218163.34	аналитический	0.1	—
970	309742.29	2218162.01	аналитический	0.1	—
971	309740.35	2218162.49	аналитический	0.1	—
972	309737.29	2218150.03	аналитический	0.1	—
973	309722.02	2218153.87	аналитический	0.1	—
974	309724.28	2218164.85	аналитический	0.1	—
975	309728.87	2218164.30	аналитический	0.1	—
976	309729.35	2218168.28	аналитический	0.1	—
977	309723.16	2218169.02	аналитический	0.1	—
978	309723.37	2218169.84	аналитический	0.1	—
979	309716.54	2218171.61	аналитический	0.1	—
980	309715.54	2218167.73	аналитический	0.1	—
981	309720.52	2218166.44	аналитический	0.1	—
982	309718.13	2218154.84	аналитический	0.1	—
983	309686.14	2218162.87	аналитический	0.1	—
984	309688.88	2218175.01	аналитический	0.1	—
985	309691.11	2218174.51	аналитический	0.1	—
986	309691.99	2218178.41	аналитический	0.1	—
987	309687.81	2218179.35	аналитический	0.1	—
988	309687.55	2218178.19	аналитический	0.1	—
989	309685.60	2218178.63	аналитический	0.1	—
990	309682.26	2218163.84	аналитический	0.1	—
991	309671.93	2218166.44	аналитический	0.1	—
992	309674.18	2218179.12	аналитический	0.1	—
993	309670.24	2218179.82	аналитический	0.1	—
994	309668.04	2218167.41	аналитический	0.1	—
995	309651.38	2218171.59	аналитический	0.1	—
996	309654.02	2218182.94	аналитический	0.1	—
997	309655.94	2218182.50	аналитический	0.1	—
998	309656.84	2218186.40	аналитический	0.1	—
999	309652.97	2218187.29	аналитический	0.1	—
1000	309652.71	2218186.16	аналитический	0.1	—
1001	309650.76	2218186.61	аналитический	0.1	—
1002	309647.50	2218172.55	аналитический	0.1	—
1003	309633.46	2218175.97	аналитический	0.1	—
1004	309638.86	2218198.16	аналитический	0.1	—
1005	309640.08	2218204.51	аналитический	0.1	—
1006	309658.57	2218199.79	аналитический	0.1	—
1007	309659.68	2218206.52	аналитический	0.1	—
1008	309661.37	2218213.98	аналитический	0.1	—
1009	309667.30	2218212.60	аналитический	0.1	—
1010	309668.20	2218216.50	аналитический	0.1	—
1011	309662.26	2218217.88	аналитический	0.1	—
1012	309665.02	2218229.66	аналитический	0.1	—
1013	309688.05	2218223.53	аналитический	0.1	—
1014	309685.59	2218214.03	аналитический	0.1	—
1015	309689.47	2218213.03	аналитический	0.1	—
1016	309691.92	2218222.51	аналитический	0.1	—
1017	309703.28	2218219.49	аналитический	0.1	—

1	2	3	4	5	6
1018	309701.06	2218210.46	аналитический	0.1	—
1019	309704.94	2218209.50	аналитический	0.1	—
1020	309707.14	2218218.46	аналитический	0.1	—
1021	309720.71	2218214.85	аналитический	0.1	—
1022	309718.67	2218207.51	аналитический	0.1	—
1023	309722.53	2218206.43	аналитический	0.1	—
1024	309724.58	2218213.82	аналитический	0.1	—
1025	309747.98	2218207.60	аналитический	0.1	—
1026	309745.13	2218197.16	аналитический	0.1	—
1027	309743.41	2218197.63	аналитический	0.1	—
1028	309742.37	2218193.77	аналитический	0.1	—
1029	309747.93	2218192.26	аналитический	0.1	—
1030	309748.02	2218192.57	аналитический	0.1	—
1031	309755.33	2218190.66	аналитический	0.1	—
1032	309756.33	2218194.54	аналитический	0.1	—
1033	309749.07	2218196.43	аналитический	0.1	—
1034	309752.37	2218208.49	аналитический	0.1	—
1035	309751.11	2218208.84	аналитический	0.1	—
1035	309751.11	2218208.84	аналитический	0.1	—
1036	309751.66	2218208.70	аналитический	0.1	—
1037	309753.87	2218217.02	аналитический	0.1	—
1038	309754.53	2218219.24	аналитический	0.1	—
1039	309760.43	2218217.48	аналитический	0.1	—
1040	309761.57	2218221.32	аналитический	0.1	—
1041	309755.68	2218223.07	аналитический	0.1	—
1042	309756.29	2218225.11	аналитический	0.1	—
1043	309754.38	2218225.66	аналитический	0.1	—
1044	309754.83	2218227.15	аналитический	0.1	—
1045	309752.35	2218227.90	аналитический	0.1	—
1046	309751.19	2218224.08	аналитический	0.1	—
1047	309751.76	2218223.90	аналитический	0.1	—
1048	309750.02	2218218.13	аналитический	0.1	—
1049	309748.31	2218211.65	аналитический	0.1	—
1050	309725.63	2218217.68	аналитический	0.1	—
1051	309728.02	2218226.79	аналитический	0.1	—
1052	309728.31	2218227.95	аналитический	0.1	—
1053	309726.38	2218228.43	аналитический	0.1	—
1054	309726.58	2218229.24	аналитический	0.1	—
1055	309725.95	2218229.40	аналитический	0.1	—
1056	309725.75	2218228.58	аналитический	0.1	—
1057	309724.43	2218228.91	аналитический	0.1	—
1058	309724.15	2218227.80	аналитический	0.1	—
1059	309721.76	2218218.71	аналитический	0.1	—
1060	309683.06	2218229.00	аналитический	0.1	—
1061	309685.00	2218237.49	аналитический	0.1	—
1062	309685.26	2218237.43	аналитический	0.1	—
1063	309686.16	2218241.33	аналитический	0.1	—
1064	309685.90	2218241.39	аналитический	0.1	—
1065	309686.27	2218243.04	аналитический	0.1	—
1066	309682.93	2218243.79	аналитический	0.1	—
1067	309682.49	2218241.85	аналитический	0.1	—
1068	309681.92	2218241.98	аналитический	0.1	—
1069	309679.19	2218230.03	аналитический	0.1	—
1070	309664.05	2218234.05	аналитический	0.1	—
1071	309663.99	2218233.83	аналитический	0.1	—
1072	309663.96	2218233.84	аналитический	0.1	—
1073	309664.17	2218234.68	аналитический	0.1	—

1	2	3	4	5	6
1074	309649.64	2218238.30	аналитический	0.1	—
1075	309652.54	2218252.11	аналитический	0.1	—
1076	309651.16	2218252.41	аналитический	0.1	—
1077	309651.22	2218253.79	аналитический	0.1	—
1078	309650.62	2218253.81	аналитический	0.1	—
1079	309649.07	2218254.03	аналитический	0.1	—
1080	309648.91	2218252.89	аналитический	0.1	—
1081	309648.64	2218252.95	аналитический	0.1	—
1082	309645.75	2218239.26	аналитический	0.1	—
1083	309616.26	2218246.60	аналитический	0.1	—
1084	309619.42	2218260.20	аналитический	0.1	—
1085	309618.95	2218260.30	аналитический	0.1	—
1086	309619.20	2218261.42	аналитический	0.1	—
1087	309617.71	2218261.75	аналитический	0.1	—
1088	309617.47	2218260.64	аналитический	0.1	—
1089	309617.46	2218260.64	аналитический	0.1	—
1090	309617.59	2218261.20	аналитический	0.1	—
1091	309615.50	2218261.67	аналитический	0.1	—
1092	309614.62	2218257.77	аналитический	0.1	—
1093	309614.74	2218257.74	аналитический	0.1	—
1094	309612.38	2218247.57	аналитический	0.1	—
1095	309580.86	2218255.41	аналитический	0.1	—
1096	309583.11	2218266.94	аналитический	0.1	—
1097	309581.18	2218267.33	аналитический	0.1	—
1098	309581.50	2218268.65	аналитический	0.1	—
1099	309575.03	2218270.26	аналитический	0.1	—
1100	309574.07	2218266.38	аналитический	0.1	—
1101	309578.70	2218265.23	аналитический	0.1	—
1102	309577.46	2218258.86	аналитический	0.1	—
1103	309576.27	2218259.15	аналитический	0.1	—
1104	309575.67	2218256.70	аналитический	0.1	—
1105	309574.53	2218256.99	аналитический	0.1	—
1106	309574.06	2218255.05	аналитический	0.1	—
1107	309572.83	2218255.36	аналитический	0.1	—
1108	309572.39	2218253.61	аналитический	0.1	—
1109	309573.64	2218253.29	аналитический	0.1	—
1110	309573.59	2218253.09	аналитический	0.1	—
1111	309611.48	2218243.67	аналитический	0.1	—
1112	309609.17	2218233.45	аналитический	0.1	—
1113	309611.13	2218233.03	аналитический	0.1	—
1114	309610.80	2218231.55	аналитический	0.1	—
1115	309612.76	2218231.12	аналитический	0.1	—
1116	309613.21	2218233.18	аналитический	0.1	—
1117	309615.37	2218242.70	аналитический	0.1	—
1118	309634.20	2218238.02	аналитический	0.1	—
1119	309632.13	2218229.64	аналитический	0.1	—
1120	309636.01	2218228.68	аналитический	0.1	—
1121	309638.08	2218237.05	аналитический	0.1	—
1122	309661.29	2218231.28	аналитический	0.1	—
1123	309659.15	2218222.10	аналитический	0.1	—
1124	309657.57	2218222.48	аналитический	0.1	—
1125	309656.65	2218218.58	аналитический	0.1	—
1126	309658.23	2218218.21	аналитический	0.1	—
1127	309657.91	2218216.84	аналитический	0.1	—
1128	309655.77	2218207.34	аналитический	0.1	—
1129	309655.33	2218204.75	аналитический	0.1	—
1130	309636.94	2218209.43	аналитический	0.1	—

1	2	3	4	5	6
1131	309634.96	2218199.05	аналитический	0.1	–
1132	309629.56	2218176.88	аналитический	0.1	–
1133	309615.62	2218179.98	аналитический	0.1	–
1134	309599.09	2218183.79	аналитический	0.1	–
1135	309601.47	2218194.31	аналитический	0.1	–
1136	309602.40	2218194.10	аналитический	0.1	–
1137	309603.28	2218198.00	аналитический	0.1	–
1138	309598.45	2218199.09	аналитический	0.1	–
1139	309595.19	2218184.69	аналитический	0.1	–
1140	309586.53	2218186.68	аналитический	0.1	–
1141	309568.13	2218191.58	аналитический	0.1	–
1142	309569.14	2218195.61	аналитический	0.1	–
1143	309567.21	2218196.08	аналитический	0.1	–
1144	309567.56	2218197.48	аналитический	0.1	–
1145	309558.82	2218199.68	аналитический	0.1	–
1146	309557.84	2218195.80	аналитический	0.1	–
1147	309564.64	2218194.09	аналитический	0.1	–
1148	309562.52	2218185.70	аналитический	0.1	–
1149	309560.60	2218186.18	аналитический	0.1	–
1150	309559.62	2218182.30	аналитический	0.1	–
1151	309563.48	2218181.33	аналитический	0.1	–
1152	309563.87	2218182.88	аналитический	0.1	–
1153	309565.81	2218182.38	аналитический	0.1	–
1154	309567.15	2218187.70	аналитический	0.1	–
1155	309585.54	2218182.81	аналитический	0.1	–
1156	309594.83	2218180.67	аналитический	0.1	–
1157	309591.27	2218165.53	аналитический	0.1	–
1158	309591.38	2218165.50	аналитический	0.1	–
1159	309591.05	2218164.11	аналитический	0.1	–
1160	309592.89	2218163.68	аналитический	0.1	–
1161	309593.22	2218165.07	аналитический	0.1	–
1162	309595.17	2218164.61	аналитический	0.1	–
1163	309598.73	2218179.77	аналитический	0.1	–
1164	309612.77	2218176.53	аналитический	0.1	–
1165	309609.22	2218161.42	аналитический	0.1	–
1166	309614.30	2218160.42	аналитический	0.1	–
1167	309615.08	2218164.34	аналитический	0.1	–
1168	309614.06	2218164.54	аналитический	0.1	–
1169	309616.67	2218175.65	аналитический	0.1	–
1170	309628.61	2218172.99	аналитический	0.1	–
1171	309625.30	2218159.40	аналитический	0.1	–
1172	309622.72	2218148.95	аналитический	0.1	–
1173	309619.11	2218138.03	аналитический	0.1	–
1174	309639.03	2218132.19	аналитический	0.1	–
1175	309638.22	2218129.26	аналитический	0.1	–
1176	309635.18	2218118.45	аналитический	0.1	–
1177	309631.93	2218106.78	аналитический	0.1	–
1178	309619.08	2218110.33	аналитический	0.1	–
1179	309622.16	2218123.37	аналитический	0.1	–
1180	309621.56	2218123.51	аналитический	0.1	–
1181	309622.02	2218125.46	аналитический	0.1	–
1182	309618.72	2218126.24	аналитический	0.1	–
1183	309618.28	2218124.34	аналитический	0.1	–
1184	309613.29	2218125.52	аналитический	0.1	–
1185	309612.37	2218121.62	аналитический	0.1	–
1186	309617.36	2218120.44	аналитический	0.1	–
1187	309615.22	2218111.39	аналитический	0.1	–

1	2	3	4	5	6
1188	309584.23	2218119.72	аналитический	0.1	—
1189	309587.30	2218131.51	аналитический	0.1	—
1190	309586.62	2218131.69	аналитический	0.1	—
1191	309586.94	2218132.89	аналитический	0.1	—
1192	309585.68	2218133.22	аналитический	0.1	—
1193	309585.36	2218132.03	аналитический	0.1	—
1194	309583.44	2218132.55	аналитический	0.1	—
1195	309582.72	2218129.79	аналитический	0.1	—
1196	309582.62	2218129.82	аналитический	0.1	—
1197	309581.62	2218125.94	аналитический	0.1	—
1198	309581.71	2218125.92	аналитический	0.1	—
1199	309580.35	2218120.69	аналитический	0.1	—
1200	309545.22	2218128.86	аналитический	0.1	—
1201	309545.58	2218130.36	аналитический	0.1	—
1202	309541.68	2218131.28	аналитический	0.1	—
1203	309540.65	2218126.95	аналитический	0.1	—
1204	309542.60	2218126.49	аналитический	0.1	—
1205	309542.36	2218125.42	аналитический	0.1	—
1206	309578.77	2218116.95	аналитический	0.1	—
1207	309575.66	2218102.94	аналитический	0.1	—
1208	309576.07	2218102.86	аналитический	0.1	—
1209	309575.63	2218100.92	аналитический	0.1	—
1210	309579.14	2218100.12	аналитический	0.1	—
1211	309579.40	2218101.34	аналитический	0.1	—
1212	309579.80	2218101.24	аналитический	0.1	—
1213	309580.82	2218105.10	аналитический	0.1	—
1214	309580.27	2218105.25	аналитический	0.1	—
1215	309582.65	2218116.00	аналитический	0.1	—
1216	309604.03	2218110.25	аналитический	0.1	—
1217	309601.55	2218096.56	аналитический	0.1	—
1218	309605.49	2218095.84	аналитический	0.1	—
1219	309607.91	2218109.21	аналитический	0.1	—
1220	309616.16	2218106.99	аналитический	0.1	—
1221	309630.86	2218102.93	аналитический	0.1	—
1222	309627.70	2218091.60	аналитический	0.1	—
1223	309625.82	2218092.13	аналитический	0.1	—
1224	309624.74	2218088.27	аналитический	0.1	—
1225	309626.61	2218087.75	аналитический	0.1	—
1226	309624.43	2218080.18	аналитический	0.1	—
1227	309623.98	2218077.97	аналитический	0.1	—
1228	309601.51	2218083.14	аналитический	0.1	—
1229	309571.50	2218090.17	аналитический	0.1	—
1230	309568.90	2218081.91	аналитический	0.1	—
1231	309562.94	2218083.39	аналитический	0.1	—
1232	309561.98	2218079.51	аналитический	0.1	—
1233	309567.71	2218078.09	аналитический	0.1	—
1234	309562.11	2218059.71	аналитический	0.1	—
1235	309556.87	2218060.86	аналитический	0.1	—
1236	309556.01	2218056.96	аналитический	0.1	—
1237	309560.95	2218055.87	аналитический	0.1	—
1238	309545.98	2218005.82	аналитический	0.1	—
1239	309540.79	2217988.13	аналитический	0.1	—
1240	309525.76	2217992.27	аналитический	0.1	—
1241	309524.58	2217987.94	аналитический	0.1	—
1242	309500.93	2217994.15	аналитический	0.1	—
1243	309492.33	2217995.95	аналитический	0.1	—
1244	309494.67	2218008.14	аналитический	0.1	—

1	2	3	4	5	6
1245	309499.37	2218007.07	аналитический	0.1	—
1246	309500.25	2218010.97	аналитический	0.1	—
1247	309495.44	2218012.07	аналитический	0.1	—
1248	309501.02	2218039.79	аналитический	0.1	—
1249	309507.79	2218072.52	аналитический	0.1	—
1250	309515.26	2218105.61	аналитический	0.1	—
1251	309484.31	2218111.88	аналитический	0.1	—
1252	309447.56	2218119.49	аналитический	0.1	—
1253	309419.67	2218126.03	аналитический	0.1	—
1254	309403.94	2218129.64	аналитический	0.1	—
1255	309396.79	2218131.20	аналитический	0.1	—
1256	309397.53	2218134.58	аналитический	0.1	—
1257	309399.42	2218144.27	аналитический	0.1	—
1258	309405.91	2218143.03	аналитический	0.1	—
1259	309406.67	2218146.95	аналитический	0.1	—
1260	309400.18	2218148.20	аналитический	0.1	—
1261	309401.69	2218155.96	аналитический	0.1	—
1262	309418.81	2218151.76	аналитический	0.1	—
1263	309415.80	2218139.26	аналитический	0.1	—
1264	309420.36	2218138.36	аналитический	0.1	—
1265	309421.14	2218142.28	аналитический	0.1	—
1266	309420.66	2218142.38	аналитический	0.1	—
1267	309422.70	2218150.81	аналитический	0.1	—
1268	309451.27	2218143.80	аналитический	0.1	—
1269	309448.86	2218133.66	аналитический	0.1	—
1270	309452.76	2218132.74	аналитический	0.1	—
1271	309455.15	2218142.85	аналитический	0.1	—
1272	309472.58	2218138.57	аналитический	0.1	—
1273	309470.32	2218129.74	аналитический	0.1	—
1274	309469.03	2218130.01	аналитический	0.1	—
1275	309468.21	2218126.09	аналитический	0.1	—
1276	309471.37	2218125.43	аналитический	0.1	—
1277	309471.65	2218126.77	аналитический	0.1	—
1278	309471.79	2218126.74	аналитический	0.1	—
1279	309471.75	2218126.49	аналитический	0.1	—
1280	309480.68	2218125.09	аналитический	0.1	—
1281	309481.30	2218129.05	аналитический	0.1	—
1282	309474.55	2218130.10	аналитический	0.1	—
1283	309476.47	2218137.62	аналитический	0.1	—
1284	309477.69	2218137.32	аналитический	0.1	—
1285	309481.10	2218151.85	аналитический	0.1	—
1286	309488.56	2218150.09	аналитический	0.1	—
1287	309489.48	2218153.99	аналитический	0.1	—
1288	309478.12	2218156.65	аналитический	0.1	—
1289	309474.73	2218142.16	аналитический	0.1	—
1290	309454.40	2218147.15	аналитический	0.1	—
1291	309458.08	2218161.06	аналитический	0.1	—
1292	309454.22	2218162.08	аналитический	0.1	—
1293	309450.52	2218148.10	аналитический	0.1	—
1294	309398.57	2218160.84	аналитический	0.1	—
1295	309396.24	2218148.89	аналитический	0.1	—
1296	309395.33	2218149.04	аналитический	0.1	—
1297	309394.71	2218145.08	аналитический	0.1	—
1298	309395.48	2218144.96	аналитический	0.1	—
1299	309393.62	2218135.42	аналитический	0.1	—
1300	309392.91	2218132.19	аналитический	0.1	—
1301	309346.51	2218145.68	аналитический	0.1	—

1	2	3	4	5	6
1302	309346.91	2218147.74	аналитический	0.1	—
1303	309348.75	2218155.26	аналитический	0.1	—
1304	309352.18	2218154.45	аналитический	0.1	—
1305	309353.10	2218158.35	аналитический	0.1	—
1306	309349.69	2218159.15	аналитический	0.1	—
1307	309350.12	2218160.91	аналитический	0.1	—
1308	309348.18	2218161.39	аналитический	0.1	—
1309	309348.54	2218162.84	аналитический	0.1	—
1310	309347.37	2218163.13	аналитический	0.1	—
1311	309347.01	2218161.68	аналитический	0.1	—
1312	309346.24	2218161.87	аналитический	0.1	—
1313	309343.02	2218148.64	аналитический	0.1	—
1314	309342.64	2218146.74	аналитический	0.1	—
1315	309316.90	2218153.46	аналитический	0.1	—
1316	309331.99	2218205.06	аналитический	0.1	—
1317	309318.95	2218208.31	аналитический	0.1	—
1318	309326.31	2218238.82	аналитический	0.1	—
1319	309322.43	2218239.76	аналитический	0.1	—
1320	309315.08	2218209.31	аналитический	0.1	—
1321	309299.31	2218213.49	аналитический	0.1	—
1322	309264.51	2218219.66	аналитический	0.1	—
1323	309264.63	2218220.18	аналитический	0.1	—
1324	309257.52	2218221.50	аналитический	0.1	—
1325	309222.70	2218229.15	аналитический	0.1	—
1326	309187.02	2218237.59	аналитический	0.1	—
1327	309153.54	2218245.52	аналитический	0.1	—
1328	309152.41	2218242.25	аналитический	0.1	—
1329	309140.49	2218244.01	аналитический	0.1	—
1330	309137.54	2218244.59	аналитический	0.1	—
1331	309139.06	2218257.84	аналитический	0.1	—
1332	309125.53	2218262.04	аналитический	0.1	—
1333	309124.24	2218262.17	аналитический	0.1	—
1334	309125.21	2218272.08	аналитический	0.1	—
1335	309124.77	2218277.24	аналитический	0.1	—
1336	309123.29	2218283.61	аналитический	0.1	—
1337	309129.25	2218282.89	аналитический	0.1	—
1338	309143.01	2218280.32	аналитический	0.1	—
1339	309141.53	2218271.26	аналитический	0.1	—
1340	309145.47	2218270.62	аналитический	0.1	—
1341	309146.95	2218279.65	аналитический	0.1	—
1342	309148.02	2218279.49	аналитический	0.1	—
1343	309148.57	2218283.15	аналитический	0.1	—
1344	309161.74	2218280.91	аналитический	0.1	—
1345	309168.47	2218279.44	аналитический	0.1	—
1346	309167.23	2218267.28	аналитический	0.1	—
1347	309171.21	2218266.88	аналитический	0.1	—
1348	309172.40	2218278.59	аналитический	0.1	—
1349	309183.85	2218276.10	аналитический	0.1	—
1350	309186.76	2218268.35	аналитический	0.1	—
1351	309185.34	2218263.11	аналитический	0.1	—
1352	309189.20	2218262.07	аналитический	0.1	—
1353	309190.35	2218266.32	аналитический	0.1	—
1354	309202.45	2218262.10	аналитический	0.1	—
1355	309201.66	2218258.97	аналитический	0.1	—
1356	309205.54	2218257.99	аналитический	0.1	—
1357	309208.16	2218268.46	аналитический	0.1	—
1358	309223.82	2218264.88	аналитический	0.1	—

1	2	3	4	5	6
1359	309221.30	2218253.49	аналитический	0.1	—
1360	309225.20	2218252.63	аналитический	0.1	—
1361	309227.72	2218263.98	аналитический	0.1	—
1362	309240.92	2218260.96	аналитический	0.1	—
1363	309237.91	2218248.95	аналитический	0.1	—
1364	309241.79	2218247.97	аналитический	0.1	—
1365	309244.83	2218260.07	аналитический	0.1	—
1366	309255.79	2218257.62	аналитический	0.1	—
1367	309272.18	2218254.20	аналитический	0.1	—
1368	309269.87	2218243.89	аналитический	0.1	—
1369	309273.77	2218243.01	аналитический	0.1	—
1370	309276.98	2218257.29	аналитический	0.1	—
1371	309273.12	2218258.09	аналитический	0.1	—
1372	309275.05	2218267.01	аналитический	0.1	—
1373	309275.84	2218270.06	аналитический	0.1	—
1374	309271.96	2218271.06	аналитический	0.1	—
1375	309271.16	2218267.97	аналитический	0.1	—
1376	309269.20	2218258.91	аналитический	0.1	—
1377	309256.65	2218261.52	аналитический	0.1	—
1378	309243.80	2218264.40	аналитический	0.1	—
1379	309238.48	2218265.62	аналитический	0.1	—
1380	309240.96	2218276.33	аналитический	0.1	—
1381	309243.66	2218275.71	аналитический	0.1	—
1382	309244.56	2218279.61	аналитический	0.1	—
1383	309239.92	2218280.68	аналитический	0.1	—
1384	309240.09	2218281.42	аналитический	0.1	—
1385	309238.63	2218281.76	аналитический	0.1	—
1386	309238.36	2218280.60	аналитический	0.1	—
1387	309237.87	2218280.71	аналитический	0.1	—
1388	309234.58	2218266.51	аналитический	0.1	—
1389	309226.65	2218268.33	аналитический	0.1	—
1390	309209.91	2218272.17	аналитический	0.1	—
1391	309210.87	2218276.28	аналитический	0.1	—
1392	309212.54	2218285.91	аналитический	0.1	—
1393	309208.60	2218286.59	аналитический	0.1	—
1394	309206.96	2218277.13	аналитический	0.1	—
1395	309206.02	2218273.06	аналитический	0.1	—
1396	309202.01	2218273.98	аналитический	0.1	—
1397	309200.35	2218267.07	аналитический	0.1	—
1398	309190.18	2218270.61	аналитический	0.1	—
1399	309186.83	2218279.54	аналитический	0.1	—
1400	309162.55	2218284.82	аналитический	0.1	—
1401	309145.23	2218287.77	аналитический	0.1	—
1402	309144.67	2218284.08	аналитический	0.1	—
1403	309129.92	2218286.84	аналитический	0.1	—
1404	309122.17	2218287.78	аналитический	0.1	—
1405	309120.61	2218292.40	аналитический	0.1	—
1406	309113.27	2218316.94	аналитический	0.1	—
1407	309122.93	2218315.51	аналитический	0.1	—
1408	309175.04	2218307.10	аналитический	0.1	—
1409	309177.30	2218315.86	аналитический	0.1	—
1410	309176.86	2218315.98	аналитический	0.1	—
1411	309178.50	2218324.43	аналитический	0.1	—
1412	309179.06	2218325.06	аналитический	0.1	—
1413	309181.88	2218339.29	аналитический	0.1	—
1414	309206.26	2218333.70	аналитический	0.1	—
1415	309204.64	2218325.37	аналитический	0.1	—

1	2	3	4	5	6
1416	309208.56	2218324.61	аналитический	0.1	–
1417	309210.17	2218332.81	аналитический	0.1	–
1418	309219.31	2218330.71	аналитический	0.1	–
1419	309216.68	2218316.83	аналитический	0.1	–
1420	309220.60	2218316.09	аналитический	0.1	–
1421	309223.20	2218329.77	аналитический	0.1	–
1422	309248.80	2218323.34	аналитический	0.1	–
1423	309245.97	2218306.35	аналитический	0.1	–
1424	309253.49	2218304.80	аналитический	0.1	–
1425	309254.29	2218308.72	аналитический	0.1	–
1426	309250.55	2218309.49	аналитический	0.1	–
1427	309252.70	2218322.37	аналитический	0.1	–
1428	309274.98	2218316.77	аналитический	0.1	–
1429	309283.83	2218315.04	аналитический	0.1	–
1430	309282.35	2218305.98	аналитический	0.1	–
1431	309282.30	2218305.98	аналитический	0.1	–
1432	309281.66	2218302.04	аналитический	0.1	–
1433	309281.70	2218302.03	аналитический	0.1	–
1434	309281.32	2218299.71	аналитический	0.1	–
1435	309286.81	2218298.46	аналитический	0.1	–
1436	309287.69	2218302.36	аналитический	0.1	–
1437	309285.88	2218302.77	аналитический	0.1	–
1438	309288.09	2218316.31	аналитический	0.1	–
1439	309286.54	2218316.56	аналитический	0.1	–
1440	309289.48	2218330.61	аналитический	0.1	–
1441	309285.56	2218331.43	аналитический	0.1	–
1442	309283.02	2218319.27	аналитический	0.1	–
1443	309275.90	2218320.66	аналитический	0.1	–
1444	309252.10	2218326.64	аналитический	0.1	–
1445	309254.24	2218337.07	аналитический	0.1	–
1446	309250.32	2218337.87	аналитический	0.1	–
1447	309248.22	2218327.62	аналитический	0.1	–
1448	309222.12	2218334.17	аналитический	0.1	–
1449	309217.80	2218335.16	аналитический	0.1	–
1450	309220.23	2218346.93	аналитический	0.1	–
1451	309216.31	2218347.73	аналитический	0.1	–
1452	309213.90	2218336.05	аналитический	0.1	–
1453	309182.72	2218343.20	аналитический	0.1	–
1454	309185.15	2218353.80	аналитический	0.1	–
1455	309186.03	2218353.52	аналитический	0.1	–
1456	309187.23	2218357.34	аналитический	0.1	–
1457	309182.24	2218358.90	аналитический	0.1	–
1458	309181.75	2218356.82	аналитический	0.1	–
1459	309178.81	2218344.06	аналитический	0.1	–
1460	309153.75	2218349.29	аналитический	0.1	–
1461	309155.54	2218358.08	аналитический	0.1	–
1462	309151.62	2218358.88	аналитический	0.1	–
1463	309149.84	2218350.10	аналитический	0.1	–
1464	309138.54	2218352.46	аналитический	0.1	–
1465	309141.60	2218364.01	аналитический	0.1	–
1466	309137.74	2218365.03	аналитический	0.1	–
1467	309134.63	2218353.32	аналитический	0.1	–
1468	309121.13	2218356.35	аналитический	0.1	–
1469	309124.40	2218368.75	аналитический	0.1	–
1470	309120.54	2218369.77	аналитический	0.1	–
1471	309117.23	2218357.23	аналитический	0.1	–
1472	309103.39	2218360.34	аналитический	0.1	–

1	2	3	4	5	6
1473	309105.54	2218372.46	аналитический	0.1	—
1474	309101.60	2218373.16	аналитический	0.1	—
1475	309099.13	2218359.24	аналитический	0.1	—
1476	309095.35	2218344.78	аналитический	0.1	—
1477	309099.21	2218343.76	аналитический	0.1	—
1478	309102.53	2218356.43	аналитический	0.1	—
1479	309114.23	2218353.80	аналитический	0.1	—
1480	309111.05	2218343.14	аналитический	0.1	—
1481	309114.89	2218342.00	аналитический	0.1	—
1482	309118.14	2218352.92	аналитический	0.1	—
1483	309134.52	2218349.24	аналитический	0.1	—
1484	309132.15	2218340.31	аналитический	0.1	—
1485	309136.01	2218339.29	аналитический	0.1	—
1486	309138.44	2218348.40	аналитический	0.1	—
1487	309150.55	2218345.87	аналитический	0.1	—
1488	309148.37	2218334.61	аналитический	0.1	—
1489	309152.29	2218333.85	аналитический	0.1	—
1490	309154.47	2218345.06	аналитический	0.1	—
1491	309177.97	2218340.15	аналитический	0.1	—
1492	309175.66	2218328.44	аналитический	0.1	—
1493	309173.55	2218328.96	аналитический	0.1	—
1494	309172.59	2218325.08	аналитический	0.1	—
1495	309174.46	2218324.61	аналитический	0.1	—
1496	309172.96	2218316.82	аналитический	0.1	—
1497	309173.39	2218316.73	аналитический	0.1	—
1498	309172.08	2218311.64	аналитический	0.1	—
1499	309123.56	2218319.46	аналитический	0.1	—
1500	309110.79	2218321.35	аналитический	0.1	—
1501	309091.32	2218325.29	аналитический	0.1	—
1502	309083.38	2218340.01	аналитический	0.1	—
1503	309089.46	2218365.47	аналитический	0.1	—
1504	309103.78	2218419.59	аналитический	0.1	—
1505	309107.60	2218436.74	аналитический	0.1	—
1506	309109.29	2218436.35	аналитический	0.1	—
1507	309119.35	2218433.73	аналитический	0.1	—
1508	309117.27	2218421.92	аналитический	0.1	—
1509	309121.21	2218421.22	аналитический	0.1	—
1510	309123.23	2218432.73	аналитический	0.1	—
1511	309138.28	2218428.87	аналитический	0.1	—
1512	309143.23	2218427.83	аналитический	0.1	—
1513	309141.24	2218416.69	аналитический	0.1	—
1514	309139.29	2218417.04	аналитический	0.1	—
1515	309138.59	2218413.10	аналитический	0.1	—
1516	309140.54	2218412.75	аналитический	0.1	—
1517	309140.50	2218412.52	аналитический	0.1	—
1518	309148.67	2218410.62	аналитический	0.1	—
1519	309149.57	2218414.52	аналитический	0.1	—
1520	309145.11	2218415.56	аналитический	0.1	—
1521	309147.15	2218427.01	аналитический	0.1	—
1522	309172.51	2218421.69	аналитический	0.1	—
1523	309169.97	2218408.80	аналитический	0.1	—
1524	309173.89	2218408.02	аналитический	0.1	—
1525	309176.43	2218420.87	аналитический	0.1	—
1526	309194.57	2218417.06	аналитический	0.1	—
1527	309192.27	2218408.30	аналитический	0.1	—
1528	309196.15	2218407.28	аналитический	0.1	—
1529	309198.48	2218416.24	аналитический	0.1	—

1	2	3	4	5	6
1530	309242.36	2218407.03	аналитический	0.1	—
1531	309265.93	2218401.40	аналитический	0.1	—
1532	309263.32	2218389.83	аналитический	0.1	—
1533	309267.22	2218388.95	аналитический	0.1	—
1534	309269.82	2218400.47	аналитический	0.1	—
1535	309296.88	2218394.00	аналитический	0.1	—
1536	309301.07	2218393.26	аналитический	0.1	—
1537	309298.72	2218382.38	аналитический	0.1	—
1538	309302.62	2218381.54	аналитический	0.1	—
1539	309305.42	2218394.44	аналитический	0.1	—
1540	309307.42	2218406.52	аналитический	0.1	—
1541	309307.60	2218406.49	аналитический	0.1	—
1542	309308.22	2218410.45	аналитический	0.1	—
1543	309308.00	2218410.48	аналитический	0.1	—
1544	309308.04	2218410.71	аналитический	0.1	—
1545	309303.63	2218411.41	аналитический	0.1	—
1546	309303.01	2218407.45	аналитический	0.1	—
1547	309303.51	2218407.38	аналитический	0.1	—
1548	309301.82	2218397.19	аналитический	0.1	—
1549	309297.75	2218397.91	аналитический	0.1	—
1550	309270.74	2218404.36	аналитический	0.1	—
1551	309273.43	2218415.39	аналитический	0.1	—
1552	309273.64	2218416.21	аналитический	0.1	—
1553	309273.41	2218416.27	аналитический	0.1	—
1554	309273.85	2218418.31	аналитический	0.1	—
1555	309270.26	2218419.08	аналитический	0.1	—
1556	309269.56	2218416.39	аналитический	0.1	—
1557	309266.85	2218405.29	аналитический	0.1	—
1558	309243.27	2218410.93	аналитический	0.1	—
1559	309236.68	2218412.31	аналитический	0.1	—
1560	309238.71	2218422.92	аналитический	0.1	—
1561	309239.08	2218422.86	аналитический	0.1	—
1562	309239.70	2218426.82	аналитический	0.1	—
1563	309237.44	2218427.17	аналитический	0.1	—
1564	309234.77	2218427.65	аналитический	0.1	—
1565	309234.07	2218423.71	аналитический	0.1	—
1566	309234.77	2218423.59	аналитический	0.1	—
1567	309232.77	2218413.13	аналитический	0.1	—
1568	309201.14	2218419.76	аналитический	0.1	—
1569	309203.85	2218433.50	аналитический	0.1	—
1570	309202.95	2218433.68	аналитический	0.1	—
1571	309203.37	2218434.69	аналитический	0.1	—
1572	309202.41	2218435.10	аналитический	0.1	—
1573	309199.77	2218435.81	аналитический	0.1	—
1574	309198.73	2218431.95	аналитический	0.1	—
1575	309199.43	2218431.76	аналитический	0.1	—
1576	309197.23	2218420.59	аналитический	0.1	—
1577	309165.03	2218427.34	аналитический	0.1	—
1578	309167.95	2218442.28	аналитический	0.1	—
1579	309167.41	2218442.38	аналитический	0.1	—
1580	309167.80	2218444.34	аналитический	0.1	—
1581	309164.41	2218445.01	аналитический	0.1	—
1582	309163.82	2218441.99	аналитический	0.1	—
1583	309163.73	2218442.01	аналитический	0.1	—
1584	309162.95	2218438.09	аналитический	0.1	—
1585	309163.05	2218438.07	аналитический	0.1	—
1586	309161.12	2218428.17	аналитический	0.1	—

1	2	3	4	5	6
1587	309139.23	2218432.76	аналитический	0.1	—
1588	309122.30	2218437.10	аналитический	0.1	—
1589	309122.41	2218437.50	аналитический	0.1	—
1590	309122.80	2218439.51	аналитический	0.1	—
1591	309118.88	2218440.27	аналитический	0.1	—
1592	309118.52	2218438.44	аналитический	0.1	—
1593	309118.43	2218438.11	аналитический	0.1	—
1594	309110.27	2218440.23	аналитический	0.1	—
1595	309108.46	2218440.64	аналитический	0.1	—
1596	309111.18	2218452.88	аналитический	0.1	—
1597	309114.05	2218470.41	аналитический	0.1	—
1598	309114.06	2218470.41	аналитический	0.1	—
1599	309114.95	2218476.12	аналитический	0.1	—
1600	309120.63	2218474.84	аналитический	0.1	—
1601	309121.57	2218478.72	аналитический	0.1	—
1602	309115.56	2218480.08	аналитический	0.1	—
1603	309116.46	2218485.89	аналитический	0.1	—
1604	309115.25	2218486.36	аналитический	0.1	—
1605	309118.55	2218500.83	аналитический	0.1	—
1606	309123.36	2218499.72	аналитический	0.1	—
1607	309138.91	2218495.41	аналитический	0.1	—
1608	309165.39	2218488.18	аналитический	0.1	—
1609	309175.23	2218485.93	аналитический	0.1	—
1610	309170.81	2218470.00	аналитический	0.1	—
1611	309171.40	2218469.84	аналитический	0.1	—
1612	309171.10	2218468.74	аналитический	0.1	—
1613	309172.44	2218468.37	аналитический	0.1	—
1614	309172.66	2218469.17	аналитический	0.1	—
1615	309175.41	2218468.40	аналитический	0.1	—
1616	309176.49	2218472.26	аналитический	0.1	—
1617	309175.65	2218472.49	аналитический	0.1	—
1618	309179.14	2218485.03	аналитический	0.1	—
1619	309194.66	2218481.48	аналитический	0.1	—
1620	309209.44	2218478.10	аналитический	0.1	—
1621	309206.85	2218467.21	аналитический	0.1	—
1622	309205.67	2218462.39	аналитический	0.1	—
1623	309206.29	2218462.24	аналитический	0.1	—
1624	309206.05	2218461.26	аналитический	0.1	—
1625	309207.38	2218460.94	аналитический	0.1	—
1626	309207.62	2218461.91	аналитический	0.1	—
1627	309209.55	2218461.43	аналитический	0.1	—
1628	309210.26	2218464.33	аналитический	0.1	—
1629	309215.34	2218463.11	аналитический	0.1	—
1630	309216.28	2218467.01	аналитический	0.1	—
1631	309211.20	2218468.22	аналитический	0.1	—
1632	309213.34	2218477.20	аналитический	0.1	—
1633	309244.23	2218470.12	аналитический	0.1	—
1634	309242.59	2218460.64	аналитический	0.1	—
1635	309243.48	2218460.49	аналитический	0.1	—
1636	309243.15	2218458.51	аналитический	0.1	—
1637	309246.19	2218458.00	аналитический	0.1	—
1638	309248.14	2218469.23	аналитический	0.1	—
1639	309263.00	2218465.82	аналитический	0.1	—
1640	309259.24	2218449.98	аналитический	0.1	—
1641	309258.49	2218446.69	аналитический	0.1	—
1642	309263.92	2218445.99	аналитический	0.1	—
1643	309264.44	2218449.95	аналитический	0.1	—

1	2	3	4	5	6
1644	309263.38	2218450.09	аналитический	0.1	—
1645	309266.90	2218464.93	аналитический	0.1	—
1646	309298.88	2218457.60	аналитический	0.1	—
1647	309296.47	2218446.34	аналитический	0.1	—
1648	309300.39	2218445.50	аналитический	0.1	—
1649	309302.78	2218456.71	аналитический	0.1	—
1650	309318.00	2218453.22	аналитический	0.1	—
1651	309315.62	2218441.40	аналитический	0.1	—
1652	309315.43	2218441.44	аналитический	0.1	—
1653	309314.55	2218437.54	аналитический	0.1	—
1654	309317.62	2218436.86	аналитический	0.1	—
1655	309318.05	2218438.82	аналитический	0.1	—
1656	309319.14	2218438.61	аналитический	0.1	—
1657	309321.90	2218452.33	аналитический	0.1	—
1658	309327.36	2218451.08	аналитический	0.1	—
1659	309337.55	2218466.79	аналитический	0.1	—
1660	309334.19	2218468.97	аналитический	0.1	—
1661	309325.52	2218455.60	аналитический	0.1	—
1662	309322.03	2218456.40	аналитический	0.1	—
1663	309325.71	2218470.69	аналитический	0.1	—
1664	309328.64	2218469.93	аналитический	0.1	—
1665	309329.64	2218473.81	аналитический	0.1	—
1666	309326.70	2218474.57	аналитический	0.1	—
1667	309326.91	2218475.37	аналитический	0.1	—
1668	309325.04	2218477.63	аналитический	0.1	—
1669	309321.96	2218475.09	аналитический	0.1	—
1670	309322.53	2218474.39	аналитический	0.1	—
1671	309318.13	2218457.30	аналитический	0.1	—
1672	309301.70	2218461.06	аналитический	0.1	—
1673	309285.53	2218464.76	аналитический	0.1	—
1674	309288.17	2218478.61	аналитический	0.1	—
1675	309284.25	2218479.37	аналитический	0.1	—
1676	309281.62	2218465.66	аналитический	0.1	—
1677	309244.05	2218474.26	аналитический	0.1	—
1678	309247.68	2218486.78	аналитический	0.1	—
1679	309243.84	2218487.90	аналитический	0.1	—
1680	309240.14	2218475.16	аналитический	0.1	—
1681	309214.32	2218481.08	аналитический	0.1	—
1682	309217.04	2218491.26	аналитический	0.1	—
1683	309217.78	2218493.03	аналитический	0.1	—
1684	309214.08	2218494.57	аналитический	0.1	—
1685	309213.24	2218492.56	аналитический	0.1	—
1686	309210.41	2218481.97	аналитический	0.1	—
1687	309197.56	2218484.91	аналитический	0.1	—
1688	309201.23	2218498.96	аналитический	0.1	—
1689	309201.89	2218501.34	аналитический	0.1	—
1690	309198.09	2218501.84	аналитический	0.1	—
1691	309197.86	2218500.07	аналитический	0.1	—
1692	309197.42	2218500.20	аналитический	0.1	—
1693	309193.66	2218485.81	аналитический	0.1	—
1694	309166.41	2218492.05	аналитический	0.1	—
1695	309139.97	2218499.27	аналитический	0.1	—
1696	309124.38	2218503.59	аналитический	0.1	—
1697	309119.59	2218504.70	аналитический	0.1	—
1698	309122.07	2218512.82	аналитический	0.1	—
1699	309126.30	2218511.87	аналитический	0.1	—
1700	309137.82	2218509.24	аналитический	0.1	—

1	2	3	4	5	6
1701	309140.67	2218508.58	аналитический	0.1	—
1702	309141.81	2218513.51	аналитический	0.1	—
1703	309137.91	2218514.41	аналитический	0.1	—
1704	309137.67	2218513.38	аналитический	0.1	—
1705	309127.18	2218515.77	аналитический	0.1	—
1706	309123.15	2218516.68	аналитический	0.1	—
1707	309128.25	2218536.37	аналитический	0.1	—
1708	309135.24	2218565.96	аналитический	0.1	—
1709	309138.15	2218565.35	аналитический	0.1	—
1710	309154.13	2218561.69	аналитический	0.1	—
1711	309151.52	2218550.22	аналитический	0.1	—
1712	309147.90	2218550.96	аналитический	0.1	—
1713	309147.10	2218547.04	аналитический	0.1	—
1714	309150.62	2218546.32	аналитический	0.1	—
1715	309150.43	2218545.47	аналитический	0.1	—
1716	309155.29	2218544.35	аналитический	0.1	—
1717	309156.19	2218548.25	аналитический	0.1	—
1718	309155.23	2218548.47	аналитический	0.1	—
1719	309158.03	2218560.80	аналитический	0.1	—
1720	309217.16	2218547.26	аналитический	0.1	—
1721	309226.86	2218544.60	аналитический	0.1	—
1722	309223.48	2218529.97	аналитический	0.1	—
1723	309226.53	2218528.85	аналитический	0.1	—
1724	309226.91	2218528.57	аналитический	0.1	—
1725	309229.29	2218531.79	аналитический	0.1	—
1726	309228.45	2218532.41	аналитический	0.1	—
1727	309228.18	2218532.51	аналитический	0.1	—
1728	309230.72	2218543.54	аналитический	0.1	—
1729	309252.63	2218537.54	аналитический	0.1	—
1730	309265.68	2218533.61	аналитический	0.1	—
1731	309264.07	2218528.39	аналитический	0.1	—
1732	309267.89	2218527.21	аналитический	0.1	—
1733	309269.51	2218532.46	аналитический	0.1	—
1734	309282.01	2218528.69	аналитический	0.1	—
1735	309300.25	2218524.44	аналитический	0.1	—
1736	309299.16	2218522.06	аналитический	0.1	—
1737	309298.26	2218519.27	аналитический	0.1	—
1738	309302.06	2218518.03	аналитический	0.1	—
1739	309302.90	2218520.60	аналитический	0.1	—
1740	309304.23	2218523.51	аналитический	0.1	—
1741	309330.10	2218517.48	аналитический	0.1	—
1742	309327.66	2218507.62	аналитический	0.1	—
1743	309326.48	2218507.90	аналитический	0.1	—
1744	309325.54	2218504.02	аналитический	0.1	—
1745	309328.66	2218503.27	аналитический	0.1	—
1746	309328.83	2218503.98	аналитический	0.1	—
1747	309337.49	2218501.56	аналитический	0.1	—
1748	309338.57	2218505.42	аналитический	0.1	—
1749	309331.71	2218507.33	аналитический	0.1	—
1750	309334.00	2218516.57	аналитический	0.1	—
1751	309334.33	2218516.49	аналитический	0.1	—
1752	309334.77	2218518.40	аналитический	0.1	—
1753	309335.12	2218518.31	аналитический	0.1	—
1754	309336.49	2218523.62	аналитический	0.1	—
1755	309338.45	2218532.71	аналитический	0.1	—
1756	309337.15	2218532.99	аналитический	0.1	—
1757	309337.29	2218533.67	аналитический	0.1	—

1	2	3	4	5	6
1758	309336.65	2218533.80	аналитический	0.1	—
1759	309336.79	2218534.48	аналитический	0.1	—
1760	309334.20	2218535.04	аналитический	0.1	—
1761	309333.36	2218531.14	аналитический	0.1	—
1762	309333.99	2218531.00	аналитический	0.1	—
1763	309332.60	2218524.58	аналитический	0.1	—
1764	309331.73	2218521.20	аналитический	0.1	—
1765	309290.27	2218530.87	аналитический	0.1	—
1766	309292.28	2218538.31	аналитический	0.1	—
1767	309288.42	2218539.35	аналитический	0.1	—
1768	309286.37	2218531.78	аналитический	0.1	—
1769	309283.11	2218532.54	аналитический	0.1	—
1770	309264.63	2218538.10	аналитический	0.1	—
1771	309267.42	2218548.26	аналитический	0.1	—
1772	309267.14	2218548.34	аналитический	0.1	—
1773	309267.76	2218550.12	аналитический	0.1	—
1774	309264.12	2218551.38	аналитический	0.1	—
1775	309260.79	2218539.26	аналитический	0.1	—
1776	309253.76	2218541.38	аналитический	0.1	—
1777	309242.20	2218544.54	аналитический	0.1	—
1778	309244.05	2218553.54	аналитический	0.1	—
1779	309240.13	2218554.34	аналитический	0.1	—
1780	309238.33	2218545.60	аналитический	0.1	—
1781	309220.07	2218550.61	аналитический	0.1	—
1782	309222.18	2218558.85	аналитический	0.1	—
1783	309218.30	2218559.83	аналитический	0.1	—
1784	309216.19	2218551.58	аналитический	0.1	—
1785	309201.89	2218554.86	аналитический	0.1	—
1786	309202.97	2218559.40	аналитический	0.1	—
1787	309199.09	2218560.34	аналитический	0.1	—
1788	309197.99	2218555.75	аналитический	0.1	—
1789	309182.42	2218559.32	аналитический	0.1	—
1790	309184.01	2218565.48	аналитический	0.1	—
1791	309180.13	2218566.48	аналитический	0.1	—
1792	309178.52	2218560.21	аналитический	0.1	—
1793	309162.96	2218563.77	аналитический	0.1	—
1794	309164.91	2218571.20	аналитический	0.1	—
1795	309161.05	2218572.22	аналитический	0.1	—
1796	309159.06	2218564.66	аналитический	0.1	—
1797	309139.03	2218569.25	аналитический	0.1	—
1798	309136.21	2218569.84	аналитический	0.1	—
1799	309142.46	2218593.56	аналитический	0.1	—
1800	309186.15	2218583.01	аналитический	0.1	—
1801	309187.42	2218589.13	аналитический	0.1	—
1802	309189.56	2218600.56	аналитический	0.1	—
1803	309190.69	2218600.31	аналитический	0.1	—
1804	309191.57	2218604.21	аналитический	0.1	—
1805	309190.30	2218604.50	аналитический	0.1	—
1806	309191.83	2218612.64	аналитический	0.1	—
1807	309220.25	2218606.37	аналитический	0.1	—
1808	309218.58	2218599.61	аналитический	0.1	—
1809	309217.62	2218594.90	аналитический	0.1	—
1810	309214.91	2218595.45	аналитический	0.1	—
1811	309214.11	2218591.53	аналитический	0.1	—
1812	309218.77	2218590.58	аналитический	0.1	—
1813	309218.67	2218590.15	аналитический	0.1	—
1814	309223.10	2218589.18	аналитический	0.1	—

1	2	3	4	5	6
1815	309223.96	2218593.08	аналитический	0.1	—
1816	309221.45	2218593.63	аналитический	0.1	—
1817	309222.47	2218598.69	аналитический	0.1	—
1818	309224.15	2218605.50	аналитический	0.1	—
1819	309245.70	2218600.75	аналитический	0.1	—
1820	309242.64	2218587.59	аналитический	0.1	—
1821	309246.54	2218586.69	аналитический	0.1	—
1822	309249.60	2218599.88	аналитический	0.1	—
1823	309262.37	2218597.06	аналитический	0.1	—
1824	309259.82	2218585.00	аналитический	0.1	—
1825	309263.74	2218584.18	аналитический	0.1	—
1826	309266.27	2218596.17	аналитический	0.1	—
1827	309280.27	2218592.87	аналитический	0.1	—
1828	309278.02	2218583.39	аналитический	0.1	—
1829	309281.92	2218582.47	аналитический	0.1	—
1830	309284.16	2218591.95	аналитический	0.1	—
1831	309295.57	2218589.26	аналитический	0.1	—
1832	309294.43	2218578.23	аналитический	0.1	—
1833	309298.41	2218577.81	аналитический	0.1	—
1834	309299.50	2218588.34	аналитический	0.1	—
1835	309317.56	2218584.08	аналитический	0.1	—
1836	309316.04	2218573.75	аналитический	0.1	—
1837	309320.00	2218573.17	аналитический	0.1	—
1838	309321.48	2218583.20	аналитический	0.1	—
1839	309334.71	2218580.28	аналитический	0.1	—
1840	309344.75	2218578.34	аналитический	0.1	—
1841	309342.89	2218565.59	аналитический	0.1	—
1842	309346.85	2218565.01	аналитический	0.1	—
1843	309348.99	2218579.65	аналитический	0.1	—
1844	309347.89	2218579.81	аналитический	0.1	—
1845	309348.26	2218581.73	аналитический	0.1	—
1846	309346.86	2218582.00	аналитический	0.1	—
1847	309349.39	2218594.00	аналитический	0.1	—
1848	309347.03	2218594.45	аналитический	0.1	—
1849	309346.65	2218592.50	аналитический	0.1	—
1850	309345.05	2218592.83	аналитический	0.1	—
1851	309342.93	2218582.76	аналитический	0.1	—
1852	309335.55	2218584.19	аналитический	0.1	—
1853	309321.27	2218587.34	аналитический	0.1	—
1854	309324.27	2218599.55	аналитический	0.1	—
1855	309320.39	2218600.51	аналитический	0.1	—
1856	309317.37	2218588.23	аналитический	0.1	—
1857	309302.50	2218591.74	аналитический	0.1	—
1858	309304.28	2218601.66	аналитический	0.1	—
1859	309300.34	2218602.36	аналитический	0.1	—
1860	309298.60	2218592.66	аналитический	0.1	—
1861	309265.20	2218600.54	аналитический	0.1	—
1862	309260.57	2218601.56	аналитический	0.1	—
1863	309262.77	2218611.75	аналитический	0.1	—
1864	309265.85	2218611.22	аналитический	0.1	—
1865	309266.53	2218615.16	аналитический	0.1	—
1866	309261.55	2218616.02	аналитический	0.1	—
1867	309261.43	2218615.35	аналитический	0.1	—
1868	309254.05	2218617.10	аналитический	0.1	—
1869	309253.13	2218613.20	аналитический	0.1	—
1870	309258.71	2218611.88	аналитический	0.1	—
1871	309256.67	2218602.42	аналитический	0.1	—

1	2	3	4	5	6
1872	309231.75	2218607.92	аналитический	0.1	—
1873	309233.63	2218617.34	аналитический	0.1	—
1874	309229.71	2218618.12	аналитический	0.1	—
1875	309227.84	2218608.79	аналитический	0.1	—
1876	309218.40	2218610.87	аналитический	0.1	—
1877	309220.00	2218619.35	аналитический	0.1	—
1878	309216.06	2218620.09	аналитический	0.1	—
1879	309214.49	2218611.73	аналитический	0.1	—
1880	309197.56	2218615.47	аналитический	0.1	—
1881	309199.52	2218626.94	аналитический	0.1	—
1882	309195.58	2218627.62	аналитический	0.1	—
1883	309193.65	2218616.33	аналитический	0.1	—
1884	309188.65	2218617.44	аналитический	0.1	—
1885	309183.50	2218589.93	аналитический	0.1	—
1886	309183.07	2218587.87	аналитический	0.1	—
1887	309143.46	2218597.43	аналитический	0.1	—
1888	309146.47	2218609.56	аналитический	0.1	—
1889	309156.27	2218653.44	аналитический	0.1	—
1890	309181.98	2218648.20	аналитический	0.1	—
1891	309183.16	2218656.13	аналитический	0.1	—
1892	309185.96	2218668.99	аналитический	0.1	—
1893	309187.86	2218678.08	аналитический	0.1	—
1894	309204.91	2218674.34	аналитический	0.1	—
1895	309203.21	2218664.91	аналитический	0.1	—
1896	309207.15	2218664.21	аналитический	0.1	—
1897	309208.82	2218673.49	аналитический	0.1	—
1898	309233.92	2218667.99	аналитический	0.1	—
1899	309231.75	2218658.15	аналитический	0.1	—
1900	309229.28	2218658.69	аналитический	0.1	—
1901	309228.42	2218654.79	аналитический	0.1	—
1902	309232.85	2218653.82	аналитический	0.1	—
1903	309233.19	2218655.34	аналитический	0.1	—
1903	309233.19	2218655.34	аналитический	0.1	—
1904	309233.06	2218654.75	аналитический	0.1	—
1905	309237.80	2218653.71	аналитический	0.1	—
1906	309238.66	2218657.61	аналитический	0.1	—
1907	309235.87	2218658.23	аналитический	0.1	—
1908	309237.82	2218667.05	аналитический	0.1	—
1909	309251.06	2218663.60	аналитический	0.1	—
1910	309258.98	2218662.08	аналитический	0.1	—
1911	309259.96	2218649.83	аналитический	0.1	—
1912	309263.94	2218650.15	аналитический	0.1	—
1913	309263.05	2218661.30	аналитический	0.1	—
1914	309280.59	2218657.93	аналитический	0.1	—
1915	309287.62	2218656.44	аналитический	0.1	—
1916	309285.07	2218644.76	аналитический	0.1	—
1917	309284.45	2218642.06	аналитический	0.1	—
1918	309289.35	2218640.99	аналитический	0.1	—
1919	309290.21	2218644.89	аналитический	0.1	—
1920	309289.24	2218645.11	аналитический	0.1	—
1921	309291.53	2218655.61	аналитический	0.1	—
1922	309322.93	2218648.95	аналитический	0.1	—
1923	309321.31	2218638.96	аналитический	0.1	—
1924	309321.27	2218638.97	аналитический	0.1	—
1925	309320.65	2218635.01	аналитический	0.1	—
1926	309324.63	2218634.38	аналитический	0.1	—
1927	309325.36	2218638.95	аналитический	0.1	—

1	2	3	4	5	6
1928	309326.57	2218638.76	аналитический	0.1	—
1929	309326.64	2218639.18	аналитический	0.1	—
1930	309328.61	2218638.86	аналитический	0.1	—
1931	309329.18	2218642.39	аналитический	0.1	—
1932	309326.00	2218642.90	аналитический	0.1	—
1933	309326.85	2218648.12	аналитический	0.1	—
1934	309338.62	2218645.62	аналитический	0.1	—
1935	309357.21	2218640.91	аналитический	0.1	—
1936	309355.67	2218629.71	аналитический	0.1	—
1937	309354.80	2218626.15	аналитический	0.1	—
1938	309358.88	2218625.16	аналитический	0.1	—
1939	309359.82	2218629.04	аналитический	0.1	—
1940	309359.63	2218629.09	аналитический	0.1	—
1941	309361.11	2218639.92	аналитический	0.1	—
1942	309368.85	2218637.96	аналитический	0.1	—
1943	309369.83	2218641.84	аналитический	0.1	—
1944	309369.65	2218641.89	аналитический	0.1	—
1945	309371.55	2218649.24	аналитический	0.1	—
1946	309367.67	2218650.24	аналитический	0.1	—
1947	309365.77	2218642.87	аналитический	0.1	—
1948	309341.45	2218649.03	аналитический	0.1	—
1949	309343.54	2218658.15	аналитический	0.1	—
1950	309339.64	2218659.05	аналитический	0.1	—
1951	309337.56	2218649.93	аналитический	0.1	—
1952	309318.09	2218654.06	аналитический	0.1	—
1953	309319.25	2218664.77	аналитический	0.1	—
1954	309315.27	2218665.19	аналитический	0.1	—
1955	309314.16	2218654.90	аналитический	0.1	—
1956	309302.76	2218657.32	аналитический	0.1	—
1957	309304.84	2218668.84	аналитический	0.1	—
1958	309300.90	2218669.54	аналитический	0.1	—
1959	309298.85	2218658.15	аналитический	0.1	—
1960	309283.34	2218661.44	аналитический	0.1	—
1961	309285.85	2218673.94	аналитический	0.1	—
1962	309281.93	2218674.72	аналитический	0.1	—
1963	309279.42	2218662.23	аналитический	0.1	—
1964	309260.99	2218665.77	аналитический	0.1	—
1965	309263.54	2218678.52	аналитический	0.1	—
1966	309259.62	2218679.30	аналитический	0.1	—
1967	309257.06	2218666.52	аналитический	0.1	—
1968	309252.00	2218667.49	аналитический	0.1	—
1969	309246.19	2218669.00	аналитический	0.1	—
1970	309247.87	2218680.31	аналитический	0.1	—
1971	309243.91	2218680.89	аналитический	0.1	—
1972	309242.30	2218670.02	аналитический	0.1	—
1973	309236.81	2218671.45	аналитический	0.1	—
1974	309230.25	2218672.88	аналитический	0.1	—
1975	309232.35	2218686.37	аналитический	0.1	—
1976	309228.39	2218686.99	аналитический	0.1	—
1977	309226.33	2218673.74	аналитический	0.1	—
1978	309212.27	2218676.82	аналитический	0.1	—
1979	309214.14	2218686.38	аналитический	0.1	—
1980	309210.22	2218687.14	аналитический	0.1	—
1981	309208.36	2218677.68	аналитический	0.1	—
1982	309207.65	2218677.83	аналитический	0.1	—
1983	309191.77	2218681.32	аналитический	0.1	—
1984	309185.42	2218692.66	аналитический	0.1	—

1	2	3	4	5	6
1985	309179.08	2218689.69	аналитический	0.1	—
1986	309180.78	2218686.07	аналитический	0.1	—
1987	309183.74	2218687.46	аналитический	0.1	—
1988	309186.54	2218682.47	аналитический	0.1	—
1989	309184.76	2218682.86	аналитический	0.1	—
1990	309182.46	2218671.80	аналитический	0.1	—
1991	309173.36	2218673.78	аналитический	0.1	—
1992	309172.50	2218669.88	аналитический	0.1	—
1993	309181.63	2218667.89	аналитический	0.1	—
1994	309179.24	2218656.92	аналитический	0.1	—
1995	309178.64	2218652.96	аналитический	0.1	—
1996	309157.13	2218657.35	аналитический	0.1	—
1997	309164.06	2218689.59	аналитический	0.1	—
1998	309172.28	2218720.47	аналитический	0.1	—
1999	309181.85	2218718.13	аналитический	0.1	—
2000	309188.03	2218744.35	аналитический	0.1	—
2001	309191.30	2218743.43	аналитический	0.1	—
2002	309204.80	2218740.27	аналитический	0.1	—
2003	309202.72	2218729.85	аналитический	0.1	—
2004	309206.64	2218729.07	аналитический	0.1	—
2005	309208.70	2218739.36	аналитический	0.1	—
2006	309230.51	2218734.26	аналитический	0.1	—
2007	309227.62	2218720.75	аналитический	0.1	—
2008	309231.54	2218719.91	аналитический	0.1	—
2009	309234.41	2218733.34	аналитический	0.1	—
2010	309265.26	2218726.12	аналитический	0.1	—
2011	309262.36	2218712.99	аналитический	0.1	—
2012	309266.26	2218712.13	аналитический	0.1	—
2013	309269.16	2218725.21	аналитический	0.1	—
2014	309274.61	2218723.93	аналитический	0.1	—
2015	309300.98	2218718.34	аналитический	0.1	—
2016	309297.83	2218705.11	аналитический	0.1	—
2017	309301.73	2218704.19	аналитический	0.1	—
2018	309304.87	2218717.43	аналитический	0.1	—
2019	309327.91	2218711.52	аналитический	0.1	—
2020	309335.87	2218709.68	аналитический	0.1	—
2021	309333.31	2218696.17	аналитический	0.1	—
2022	309337.25	2218695.43	аналитический	0.1	—
2023	309339.78	2218708.85	аналитический	0.1	—
2024	309370.72	2218702.82	аналитический	0.1	—
2025	309368.17	2218689.19	аналитический	0.1	—
2026	309372.11	2218688.45	аналитический	0.1	—
2027	309375.37	2218705.95	аналитический	0.1	—
2028	309374.10	2218706.22	аналитический	0.1	—
2029	309376.24	2218715.57	аналитический	0.1	—
2030	309378.14	2218715.14	аналитический	0.1	—
2031	309379.02	2218719.04	аналитический	0.1	—
2032	309377.13	2218719.47	аналитический	0.1	—
2033	309377.21	2218719.78	аналитический	0.1	—
2034	309375.26	2218720.24	аналитический	0.1	—
2035	309375.48	2218721.21	аналитический	0.1	—
2036	309373.26	2218721.72	аналитический	0.1	—
2037	309372.36	2218717.82	аналитический	0.1	—
2038	309372.64	2218717.76	аналитический	0.1	—
2039	309370.17	2218707.00	аналитический	0.1	—
2040	309338.61	2218713.16	аналитический	0.1	—
2041	309330.75	2218714.97	аналитический	0.1	—

1	2	3	4	5	6
2042	309332.63	2218724.56	аналитический	0.1	—
2043	309328.71	2218725.34	аналитический	0.1	—
2044	309326.86	2218715.92	аналитический	0.1	—
2045	309313.72	2218719.29	аналитический	0.1	—
2046	309314.19	2218721.12	аналитический	0.1	—
2047	309310.31	2218722.10	аналитический	0.1	—
2048	309309.85	2218720.28	аналитический	0.1	—
2049	309303.90	2218721.81	аналитический	0.1	—
2050	309300.70	2218722.49	аналитический	0.1	—
2051	309303.07	2218733.66	аналитический	0.1	—
2052	309299.15	2218734.48	аналитический	0.1	—
2053	309296.79	2218723.32	аналитический	0.1	—
2054	309277.46	2218727.42	аналитический	0.1	—
2055	309280.73	2218742.35	аналитический	0.1	—
2056	309276.83	2218743.21	аналитический	0.1	—
2057	309273.55	2218728.29	аналитический	0.1	—
2058	309258.05	2218731.92	аналитический	0.1	—
2059	309260.53	2218743.11	аналитический	0.1	—
2060	309258.12	2218743.68	аналитический	0.1	—
2061	309257.65	2218741.73	аналитический	0.1	—
2062	309256.20	2218742.05	аналитический	0.1	—
2063	309254.16	2218732.83	аналитический	0.1	—
2064	309245.23	2218734.92	аналитический	0.1	—
2065	309247.99	2218747.54	аналитический	0.1	—
2066	309244.09	2218748.40	аналитический	0.1	—
2067	309241.33	2218735.83	аналитический	0.1	—
2068	309225.14	2218739.62	аналитический	0.1	—
2069	309228.06	2218752.04	аналитический	0.1	—
2070	309224.16	2218752.96	аналитический	0.1	—
2071	309221.24	2218740.53	аналитический	0.1	—
2072	309205.83	2218744.14	аналитический	0.1	—
2073	309209.24	2218757.09	аналитический	0.1	—
2074	309205.38	2218758.11	аналитический	0.1	—
2075	309201.93	2218745.05	аналитический	0.1	—
2076	309192.34	2218747.30	аналитический	0.1	—
2077	309185.09	2218749.33	аналитический	0.1	—
2078	309178.89	2218722.97	аналитический	0.1	—
2079	309169.42	2218725.29	аналитический	0.1	—
2080	309160.18	2218690.57	аналитический	0.1	—
2081	309152.80	2218656.22	аналитический	0.1	—
2082	309142.58	2218610.50	аналитический	0.1	—
2083	309139.09	2218596.46	аналитический	0.1	—
2084	309131.81	2218568.83	аналитический	0.1	—
2085	309124.37	2218537.35	аналитический	0.1	—
2086	309118.77	2218515.72	аналитический	0.1	—
2087	309115.14	2218503.81	аналитический	0.1	—
2088	309110.57	2218483.86	аналитический	0.1	—
2089	309112.02	2218483.31	аналитический	0.1	—
2090	309110.48	2218473.43	аналитический	0.1	—
2091	309109.37	2218473.05	аналитический	0.1	—
2092	309104.78	2218455.83	аналитический	0.1	—
2093	309100.47	2218440.53	аналитический	0.1	—
2094	309095.83	2218421.39	аналитический	0.1	—
2095	309087.49	2218389.12	аналитический	0.1	—
2096	309077.91	2218350.31	аналитический	0.1	—
2097	309071.21	2218325.27	аналитический	0.1	—
2098	309088.69	2218321.74	аналитический	0.1	—

1	2	3	4	5	6
2099	309090.16	2218319.01	аналитический	0.1	—
2100	309093.43	2218320.78	аналитический	0.1	—
2101	309108.88	2218317.66	аналитический	0.1	—
2102	309116.78	2218291.22	аналитический	0.1	—
2103	309118.76	2218285.39	аналитический	0.1	—
2104	309120.81	2218276.62	аналитический	0.1	—
2105	309121.19	2218272.10	аналитический	0.1	—
2106	309119.88	2218258.61	аналитический	0.1	—
2107	309124.73	2218258.10	аналитический	0.1	—
2108	309134.70	2218255.00	аналитический	0.1	—
2109	309133.14	2218241.39	аналитический	0.1	—
2110	309139.76	2218240.08	аналитический	0.1	—
2111	309150.86	2218238.44	аналитический	0.1	—
2112	309141.20	2218216.64	аналитический	0.1	—
2113	309136.84	2218208.80	аналитический	0.1	—
2114	309125.73	2218179.86	аналитический	0.1	—
2115	309124.75	2218177.52	аналитический	0.1	—
2116	309124.36	2218176.30	аналитический	0.1	—
2117	309099.87	2218175.69	аналитический	0.1	—
2118	309099.75	2218171.01	аналитический	0.1	—
2119	309103.75	2218170.91	аналитический	0.1	—
2120	309103.77	2218171.79	аналитический	0.1	—
2121	309124.14	2218172.30	аналитический	0.1	—
2122	309115.95	2218134.44	аналитический	0.1	—
2123	309139.94	2218123.63	аналитический	0.1	—
2124	309152.84	2218120.08	аналитический	0.1	—
2125	309151.70	2218114.90	аналитический	0.1	—
2126	309149.41	2218115.42	аналитический	0.1	—
2127	309148.47	2218111.54	аналитический	0.1	—
2128	309150.87	2218110.99	аналитический	0.1	—
2129	309148.61	2218099.81	аналитический	0.1	—
2130	309143.79	2218076.37	аналитический	0.1	—
2131	309136.38	2218052.06	аналитический	0.1	—
2132	309131.37	2218042.62	аналитический	0.1	—
2133	309190.18	2218011.83	аналитический	0.1	—
2134	309190.36	2218011.71	аналитический	0.1	—
2135	309199.91	2218006.46	аналитический	0.1	—
2136	309200.06	2218006.20	аналитический	0.1	—
2137	309221.20	2217995.17	аналитический	0.1	—
2138	309226.82	2218005.97	аналитический	0.1	—
2139	309227.57	2218006.25	аналитический	0.1	—
2140	309226.13	2218009.99	аналитический	0.1	—
2141	309223.98	2218009.15	аналитический	0.1	—
2142	309219.50	2218000.57	аналитический	0.1	—
2143	309202.94	2218009.22	аналитический	0.1	—
2144	309202.81	2218009.44	аналитический	0.1	—
2145	309193.95	2218014.29	аналитический	0.1	—
2146	309198.17	2218021.52	аналитический	0.1	—
2147	309197.24	2218022.08	аналитический	0.1	—
2148	309200.04	2218028.25	аналитический	0.1	—
2149	309208.57	2218051.33	аналитический	0.1	—
2150	309199.41	2218053.92	аналитический	0.1	—
2151	309199.62	2218055.33	аналитический	0.1	—
2152	309206.39	2218054.09	аналитический	0.1	—
2153	309207.05	2218058.03	аналитический	0.1	—
2154	309198.49	2218059.60	аналитический	0.1	—
2155	309196.19	2218060.52	аналитический	0.1	—

1	2	3	4	5	6
2156	309196.05	2218060.59	аналитический	0.1	—
2157	309194.27	2218057.01	аналитический	0.1	—
2158	309194.49	2218056.90	аналитический	0.1	—
2159	309195.73	2218056.40	аналитический	0.1	—
2160	309194.95	2218051.02	аналитический	0.1	—
2161	309203.31	2218048.65	аналитический	0.1	—
2162	309196.37	2218029.84	аналитический	0.1	—
2163	309192.90	2218022.20	аналитический	0.1	—
2164	309193.71	2218021.83	аналитический	0.1	—
2165	309190.44	2218016.21	аналитический	0.1	—
2166	309136.79	2218044.30	аналитический	0.1	—
2167	309140.60	2218051.49	аналитический	0.1	—
2168	309140.48	2218051.80	аналитический	0.1	—
2169	309147.64	2218075.30	аналитический	0.1	—
2170	309152.53	2218099.01	аналитический	0.1	—
2171	309155.18	2218112.09	аналитический	0.1	—
2172	309156.77	2218119.31	аналитический	0.1	—
2173	309162.30	2218118.70	аналитический	0.1	—
2174	309176.55	2218114.60	аналитический	0.1	—
2175	309175.93	2218112.19	аналитический	0.1	—
2176	309179.81	2218111.25	аналитический	0.1	—
2177	309180.42	2218113.59	аналитический	0.1	—
2178	309210.08	2218106.68	аналитический	0.1	—
2179	309216.80	2218133.45	аналитический	0.1	—
2180	309217.98	2218139.75	аналитический	0.1	—
2181	309219.07	2218143.76	аналитический	0.1	—
2182	309226.55	2218142.22	аналитический	0.1	—
2183	309240.15	2218139.03	аналитический	0.1	—
2184	309241.99	2218146.49	аналитический	0.1	—
2185	309238.13	2218147.55	аналитический	0.1	—
2186	309237.21	2218143.83	аналитический	0.1	—
2187	309229.33	2218145.67	аналитический	0.1	—
2188	309230.13	2218149.56	аналитический	0.1	—
2189	309226.21	2218150.34	аналитический	0.1	—
2190	309225.42	2218146.53	аналитический	0.1	—
2191	309216.21	2218148.44	аналитический	0.1	—
2192	309214.10	2218140.73	аналитический	0.1	—
2193	309213.30	2218136.46	аналитический	0.1	—
2194	309204.57	2218138.93	аналитический	0.1	—
2195	309203.51	2218135.07	аналитический	0.1	—
2196	309212.45	2218132.54	аналитический	0.1	—
2197	309207.16	2218111.46	аналитический	0.1	—
2198	309179.48	2218117.92	аналитический	0.1	—
2199	309164.91	2218122.11	аналитический	0.1	—
2200	309166.98	2218136.80	аналитический	0.1	—
2201	309170.19	2218153.08	аналитический	0.1	—
2202	309172.52	2218168.89	аналитический	0.1	—
2203	309165.34	2218170.63	аналитический	0.1	—
2204	309164.40	2218166.75	аналитический	0.1	—
2205	309168.04	2218165.87	аналитический	0.1	—
2206	309166.56	2218155.86	аналитический	0.1	—
2207	309161.94	2218156.82	аналитический	0.1	—
2208	309161.12	2218152.90	аналитический	0.1	—
2209	309165.88	2218151.91	аналитический	0.1	—
2210	309163.05	2218137.52	аналитический	0.1	—
2211	309160.98	2218122.87	аналитический	0.1	—
2212	309155.58	2218123.47	аналитический	0.1	—

1	2	3	4	5	6
2213	309141.30	2218127.41	аналитический	0.1	—
2214	309120.55	2218136.76	аналитический	0.1	—
2215	309129.15	2218176.53	аналитический	0.1	—
2216	309128.70	2218176.58	аналитический	0.1	—
2217	309129.43	2218178.35	аналитический	0.1	—
2218	309140.48	2218207.10	аналитический	0.1	—
2219	309144.74	2218214.78	аналитический	0.1	—
2220	309154.96	2218237.83	аналитический	0.1	—
2221	309155.09	2218237.81	аналитический	0.1	—
2222	309156.14	2218240.80	аналитический	0.1	—
2223	309184.41	2218234.09	аналитический	0.1	—
2224	309184.11	2218230.68	аналитический	0.1	—
2225	309188.09	2218230.28	аналитический	0.1	—
2226	309188.35	2218233.16	аналитический	0.1	—
2227	309219.87	2218225.71	аналитический	0.1	—
2228	309219.37	2218223.49	аналитический	0.1	—
2229	309223.29	2218222.67	аналитический	0.1	—
2230	309223.77	2218224.82	аналитический	0.1	—
2231	309254.75	2218218.01	аналитический	0.1	—
2232	309254.37	2218216.16	аналитический	0.1	—
2233	309258.29	2218215.36	аналитический	0.1	—
2234	309258.67	2218217.22	аналитический	0.1	—
2235	309259.77	2218217.02	аналитический	0.1	—
2236	309259.42	2218215.58	аналитический	0.1	—
2237	309265.41	2218214.37	аналитический	0.1	—
2238	309265.56	2218215.41	аналитический	0.1	—
2239	309298.37	2218209.61	аналитический	0.1	—
2240	309316.03	2218204.92	аналитический	0.1	—
2241	309326.99	2218202.18	аналитический	0.1	—
2242	309311.90	2218150.62	аналитический	0.1	—
2243	309343.66	2218142.34	аналитический	0.1	—
2244	309393.84	2218127.75	аналитический	0.1	—
2245	309401.05	2218126.18	аналитический	0.1	—
2246	309400.72	2218124.85	аналитический	0.1	—
2247	309397.37	2218112.43	аналитический	0.1	—
2248	309394.34	2218101.06	аналитический	0.1	—
2249	309341.29	2218114.33	аналитический	0.1	—
2250	309344.09	2218125.04	аналитический	0.1	—
2251	309346.24	2218124.47	аналитический	0.1	—
2252	309347.26	2218128.33	аналитический	0.1	—
2253	309341.24	2218129.92	аналитический	0.1	—
2254	309340.96	2218128.86	аналитический	0.1	—
2255	309339.07	2218129.35	аналитический	0.1	—
2256	309338.05	2218125.49	аналитический	0.1	—
2257	309339.94	2218124.99	аналитический	0.1	—
2258	309337.41	2218115.30	аналитический	0.1	—
2259	309317.49	2218120.29	аналитический	0.1	—
2260	309302.44	2218123.42	аналитический	0.1	—
2261	309303.31	2218129.09	аналитический	0.1	—
2262	309303.58	2218131.23	аналитический	0.1	—
2263	309299.10	2218131.82	аналитический	0.1	—
2264	309298.58	2218127.86	аналитический	0.1	—
2265	309299.06	2218127.79	аналитический	0.1	—
2266	309298.52	2218124.24	аналитический	0.1	—
2267	309297.26	2218124.50	аналитический	0.1	—
2268	309295.05	2218124.94	аналитический	0.1	—
2269	309294.29	2218119.70	аналитический	0.1	—

1	2	3	4	5	6
2270	309298.25	2218119.12	аналитический	0.1	—
2271	309298.40	2218120.17	аналитический	0.1	—
2272	309316.55	2218116.40	аналитический	0.1	—
2273	309335.89	2218111.56	аналитический	0.1	—
2274	309333.59	2218100.33	аналитический	0.1	—
2275	309337.51	2218099.53	аналитический	0.1	—
2276	309339.77	2218110.59	аналитический	0.1	—
2277	309370.98	2218102.78	аналитический	0.1	—
2278	309368.28	2218091.50	аналитический	0.1	—
2279	309372.18	2218090.56	аналитический	0.1	—
2280	309374.86	2218101.81	аналитический	0.1	—
2281	309393.31	2218097.19	аналитический	0.1	—
2282	309388.00	2218077.28	аналитический	0.1	—
2283	309385.71	2218077.75	аналитический	0.1	—
2284	309384.48	2218063.67	аналитический	0.1	—
2285	309379.82	2218040.16	аналитический	0.1	—
2286	309359.16	2218044.57	аналитический	0.1	—
2287	309353.46	2218045.75	аналитический	0.1	—
2288	309354.96	2218052.97	аналитический	0.1	—
2289	309353.63	2218053.25	аналитический	0.1	—
2290	309353.97	2218055.24	аналитический	0.1	—
2291	309351.44	2218055.68	аналитический	0.1	—
2292	309349.54	2218046.56	аналитический	0.1	—
2293	309327.17	2218051.20	аналитический	0.1	—
2294	309329.56	2218062.75	аналитический	0.1	—
2295	309332.87	2218062.07	аналитический	0.1	—
2296	309333.67	2218065.99	аналитический	0.1	—
2297	309325.92	2218067.58	аналитический	0.1	—
2298	309325.12	2218063.66	аналитический	0.1	—
2299	309325.64	2218063.55	аналитический	0.1	—
2300	309323.25	2218052.02	аналитический	0.1	—
2301	309292.02	2218058.49	аналитический	0.1	—
2302	309292.64	2218061.27	аналитический	0.1	—
2303	309279.15	2218064.52	аналитический	0.1	—
2304	309277.70	2218058.46	аналитический	0.1	—
2305	309281.58	2218057.52	аналитический	0.1	—
2306	309282.11	2218059.70	аналитический	0.1	—
2307	309287.88	2218058.31	аналитический	0.1	—
2308	309287.22	2218055.41	аналитический	0.1	—
2309	309314.30	2218049.79	аналитический	0.1	—
2310	309312.24	2218039.90	аналитический	0.1	—
2311	309316.16	2218039.08	аналитический	0.1	—
2312	309318.21	2218048.98	аналитический	0.1	—
2313	309356.38	2218041.06	аналитический	0.1	—
2314	309354.30	2218031.03	аналитический	0.1	—
2315	309358.22	2218030.21	аналитический	0.1	—
2316	309360.29	2218040.24	аналитический	0.1	—
2317	309379.04	2218036.24	аналитический	0.1	—
2318	309377.27	2218027.30	аналитический	0.1	—
2319	309374.53	2218013.11	аналитический	0.1	—
2320	309372.09	2218004.78	аналитический	0.1	—
2321	309366.33	2217977.63	аналитический	0.1	—
2322	309336.93	2217983.85	аналитический	0.1	—
2323	309340.58	2218000.88	аналитический	0.1	—
2324	309336.66	2218001.72	аналитический	0.1	—
2325	309333.01	2217984.68	аналитический	0.1	—
2326	309304.19	2217990.78	аналитический	0.1	—

1	2	3	4	5	6
2327	309306.26	2218000.69	аналитический	0.1	—
2328	309308.21	2218008.36	аналитический	0.1	—
2329	309304.33	2218009.34	аналитический	0.1	—
2330	309302.37	2218001.63	аналитический	0.1	—
2331	309300.28	2217991.61	аналитический	0.1	—
2332	309273.65	2217997.24	аналитический	0.1	—
2333	309274.41	2218000.82	аналитический	0.1	—
2334	309270.49	2218001.64	аналитический	0.1	—
2335	309269.74	2217998.07	аналитический	0.1	—
2336	309265.92	2217998.88	аналитический	0.1	—
2337	309265.50	2217996.87	аналитический	0.1	—
2338	309265.25	2217996.91	аналитический	0.1	—
2339	309264.69	2217993.81	аналитический	0.1	—
2340	309264.36	2217993.89	аналитический	0.1	—
2341	309263.44	2217989.99	аналитический	0.1	—
2342	309267.89	2217988.93	аналитический	0.1	—
2343	309268.82	2217994.17	аналитический	0.1	—
2344	309299.37	2217987.71	аналитический	0.1	—
2345	309297.73	2217981.33	аналитический	0.1	—
2346	309295.52	2217969.70	аналитический	0.1	—
2347	309295.07	2217967.22	аналитический	0.1	—
2348	309298.65	2217966.47	аналитический	0.1	—
2349	309299.07	2217968.47	аналитический	0.1	—
2350	309299.36	2217968.42	аналитический	0.1	—
2351	309301.62	2217980.40	аналитический	0.1	—
2352	309303.29	2217986.88	аналитический	0.1	—
2353	309332.74	2217980.65	аналитический	0.1	—
2354	309328.78	2217962.84	аналитический	0.1	—
2355	309332.68	2217961.98	аналитический	0.1	—
2356	309336.65	2217979.82	аналитический	0.1	—
2357	309365.07	2217973.81	аналитический	0.1	—
2358	309362.86	2217959.48	аналитический	0.1	—
2359	309366.82	2217958.88	аналитический	0.1	—
2360	309368.90	2217972.40	аналитический	0.1	—
2361	309384.63	2217969.09	аналитический	0.1	—
2362	309416.52	2217962.07	аналитический	0.1	—
2363	309412.39	2217945.50	аналитический	0.1	—
2364	309416.27	2217944.54	аналитический	0.1	—
2365	309420.43	2217961.21	аналитический	0.1	—
2366	309449.19	2217954.88	аналитический	0.1	—
2367	309445.39	2217938.43	аналитический	0.1	—
2368	309449.29	2217937.53	аналитический	0.1	—
2369	309453.20	2217954.48	аналитический	0.1	—
2370	309453.60	2217956.14	аналитический	0.1	—
2371	309453.74	2217957.22	аналитический	0.1	—
2372	309454.81	2217965.82	аналитический	0.1	—
2373	309456.27	2217973.52	аналитический	0.1	—
2374	309452.33	2217974.26	аналитический	0.1	—
2375	309450.86	2217966.50	аналитический	0.1	—
2376	309449.91	2217958.82	аналитический	0.1	—
2377	309420.30	2217965.34	аналитический	0.1	—
2378	309424.36	2217981.26	аналитический	0.1	—
2379	309420.48	2217982.24	аналитический	0.1	—
2380	309416.39	2217966.20	аналитический	0.1	—
2381	309387.47	2217972.56	аналитический	0.1	—
2382	309391.39	2217988.77	аналитический	0.1	—
2383	309387.51	2217989.71	аналитический	0.1	—

1	2	3	4	5	6
2384	309383.56	2217973.41	аналитический	0.1	—
2385	309370.11	2217976.23	аналитический	0.1	—
2386	309375.95	2218003.73	аналитический	0.1	—
2387	309378.40	2218012.08	аналитический	0.1	—
2388	309380.81	2218024.54	аналитический	0.1	—
2389	309383.54	2218023.97	аналитический	0.1	—
2390	309384.36	2218027.89	аналитический	0.1	—
2391	309381.58	2218028.47	аналитический	0.1	—
2392	309382.93	2218035.28	аналитический	0.1	—
2393	309397.68	2218031.13	аналитический	0.1	—
2394	309397.68	2218029.68	аналитический	0.1	—
2395	309427.38	2218021.44	аналитический	0.1	—
2396	309424.70	2218011.79	аналитический	0.1	—
2397	309428.56	2218010.73	аналитический	0.1	—
2398	309431.23	2218020.38	аналитический	0.1	—
2399	309459.38	2218012.57	аналитический	0.1	—
2400	309456.95	2218003.79	аналитический	0.1	—
2401	309460.81	2218002.73	аналитический	0.1	—
2402	309463.23	2218011.50	аналитический	0.1	—
2403	309466.53	2218010.59	аналитический	0.1	—
2404	309467.10	2218012.57	аналитический	0.1	—
2405	309468.34	2218012.31	аналитический	0.1	—
2406	309471.89	2218029.91	аналитический	0.1	—
2407	309467.97	2218030.71	аналитический	0.1	—
2408	309464.84	2218015.21	аналитический	0.1	—
2409	309426.40	2218025.87	аналитический	0.1	—
2410	309429.50	2218041.92	аналитический	0.1	—
2411	309425.58	2218042.68	аналитический	0.1	—
2412	309422.53	2218026.94	аналитический	0.1	—
2413	309401.68	2218032.72	аналитический	0.1	—
2414	309401.68	2218034.15	аналитический	0.1	—
2415	309383.71	2218039.21	аналитический	0.1	—
2416	309385.66	2218049.06	аналитический	0.1	—
2417	309387.54	2218048.69	аналитический	0.1	—
2418	309388.32	2218052.61	аналитический	0.1	—
2419	309386.44	2218052.98	аналитический	0.1	—
2420	309388.44	2218063.10	аналитический	0.1	—
2421	309389.31	2218072.93	аналитический	0.1	—
2422	309390.90	2218072.60	аналитический	0.1	—
2423	309397.52	2218097.47	аналитический	0.1	—
2424	309406.73	2218095.22	аналитический	0.1	—
2425	309403.62	2218083.26	аналитический	0.1	—
2426	309407.50	2218082.26	аналитический	0.1	—
2427	309410.61	2218094.28	аналитический	0.1	—
2428	309441.51	2218086.73	аналитический	0.1	—
2429	309438.98	2218075.84	аналитический	0.1	—
2430	309442.88	2218074.94	аналитический	0.1	—
2431	309445.39	2218085.78	аналитический	0.1	—
2432	309477.17	2218078.03	аналитический	0.1	—
2433	309474.80	2218066.63	аналитический	0.1	—
2434	309478.72	2218065.81	аналитический	0.1	—
2435	309481.48	2218079.10	аналитический	0.1	—
2436	309484.04	2218093.34	аналитический	0.1	—
2437	309484.70	2218093.18	аналитический	0.1	—
2438	309485.66	2218097.06	аналитический	0.1	—
2439	309483.13	2218097.69	аналитический	0.1	—
2440	309482.75	2218097.87	аналитический	0.1	—

1	2	3	4	5	6
2441	309482.15	2218096.60	аналитический	0.1	—
2442	309480.61	2218096.87	аналитический	0.1	—
2443	309477.93	2218081.96	аналитический	0.1	—
2444	309457.66	2218086.91	аналитический	0.1	—
2445	309461.27	2218099.62	аналитический	0.1	—
2446	309457.43	2218100.72	аналитический	0.1	—
2447	309453.77	2218087.86	аналитический	0.1	—
2448	309442.14	2218090.70	аналитический	0.1	—
2449	309445.55	2218103.97	аналитический	0.1	—
2450	309441.67	2218104.97	аналитический	0.1	—
2451	309438.25	2218091.64	аналитический	0.1	—
2452	309417.53	2218096.70	аналитический	0.1	—
2453	309419.69	2218108.22	аналитический	0.1	—
2454	309415.75	2218108.96	аналитический	0.1	—
2455	309413.64	2218097.65	аналитический	0.1	—
2456	309398.55	2218101.34	аналитический	0.1	—
2457	309401.23	2218111.39	аналитический	0.1	—
2458	309404.59	2218123.83	аналитический	0.1	—
2459	309404.96	2218125.30	аналитический	0.1	—
2460	309418.76	2218122.13	аналитический	0.1	—
2461	309446.67	2218115.59	аналитический	0.1	—
2462	309483.50	2218107.96	аналитический	0.1	—
2463	309510.46	2218102.51	аналитический	0.1	—
2464	309503.89	2218073.38	аналитический	0.1	—
2465	309497.10	2218040.60	аналитический	0.1	—
2466	309491.14	2218010.94	аналитический	0.1	—
2467	309488.05	2217994.83	аналитический	0.1	—
2468	309480.55	2217966.51	аналитический	0.1	—
2469	309474.05	2217936.33	аналитический	0.1	—
2470	309466.69	2217900.41	аналитический	0.1	—
2471	309463.85	2217885.00	аналитический	0.1	—
2472	309455.46	2217886.70	аналитический	0.1	—
2473	309445.10	2217888.97	аналитический	0.1	—
2474	309446.10	2217893.10	аналитический	0.1	—
2475	309442.22	2217894.04	аналитический	0.1	—
2476	309441.19	2217889.81	аналитический	0.1	—
2477	309410.67	2217896.36	аналитический	0.1	—
2478	309406.66	2217897.43	аналитический	0.1	—
2479	309407.65	2217901.51	аналитический	0.1	—
2480	309407.17	2217901.62	аналитический	0.1	—
2481	309407.65	2217903.56	аналитический	0.1	—
2482	309404.24	2217904.40	аналитический	0.1	—
2483	309402.79	2217898.47	аналитический	0.1	—
2484	309380.90	2217904.34	аналитический	0.1	—
2485	309382.62	2217912.84	аналитический	0.1	—
2486	309378.70	2217913.64	аналитический	0.1	—
2487	309377.04	2217905.41	аналитический	0.1	—
2488	309369.05	2217907.67	аналитический	0.1	—
2489	309365.52	2217917.44	аналитический	0.1	—
2490	309356.37	2217918.75	аналитический	0.1	—
2491	309345.19	2217920.85	аналитический	0.1	—
2492	309332.14	2217923.25	аналитический	0.1	—
2493	309317.95	2217926.18	аналитический	0.1	—
2494	309307.39	2217928.50	аналитический	0.1	—
2495	309297.92	2217930.46	аналитический	0.1	—
2496	309298.05	2217931.08	аналитический	0.1	—
2497	309294.13	2217931.90	аналитический	0.1	—

1	2	3	4	5	6
2498	309294.06	2217931.56	аналитический	0.1	—
2499	309276.92	2217935.07	аналитический	0.1	—
2500	309272.97	2217909.46	аналитический	0.1	—
2501	309228.86	2217912.63	аналитический	0.1	—
2502	309225.87	2217906.99	аналитический	0.1	—
2503	309226.07	2217906.88	аналитический	0.1	—
2504	309225.05	2217905.26	аналитический	0.1	—
2505	309228.32	2217903.19	аналитический	0.1	—
2506	309229.36	2217905.02	аналитический	0.1	—
2507	309231.18	2217908.45	аналитический	0.1	—
2508	309240.77	2217907.76	аналитический	0.1	—
2509	309239.70	2217897.60	аналитический	0.1	—
2510	309243.68	2217897.18	аналитический	0.1	—
2511	309244.77	2217907.47	аналитический	0.1	—
2512	309254.90	2217906.75	аналитический	0.1	—
2513	309250.38	2217891.06	аналитический	0.1	—
2514	309253.98	2217885.06	аналитический	0.1	—
2515	309257.40	2217887.12	аналитический	0.1	—
2516	309254.70	2217891.62	аналитический	0.1	—
2517	309258.98	2217906.45	аналитический	0.1	—
2518	309272.36	2217905.49	аналитический	0.1	—
2519	309269.17	2217884.83	аналитический	0.1	—
2520	309276.45	2217883.26	аналитический	0.1	—
2521	309276.67	2217884.27	аналитический	0.1	—
2522	309278.61	2217883.84	аналитический	0.1	—
2523	309279.26	2217886.75	аналитический	0.1	—
2524	309273.69	2217887.95	аналитический	0.1	—
2525	309274.62	2217893.92	аналитический	0.1	—
2526	309279.26	2217893.13	аналитический	0.1	—
2527	309279.94	2217897.07	аналитический	0.1	—
2528	309275.23	2217897.87	аналитический	0.1	—
2529	309280.24	2217930.31	аналитический	0.1	—
2530	309295.04	2217927.28	аналитический	0.1	—
2531	309296.62	2217926.65	аналитический	0.1	—
2532	309306.54	2217924.59	аналитический	0.1	—
2533	309317.10	2217922.27	аналитический	0.1	—
2534	309329.39	2217919.74	аналитический	0.1	—
2535	309326.80	2217907.39	аналитический	0.1	—
2536	309315.46	2217909.56	аналитический	0.1	—
2537	309314.70	2217905.64	аналитический	0.1	—
2538	309325.98	2217903.47	аналитический	0.1	—
2539	309324.52	2217896.50	аналитический	0.1	—
2540	309319.30	2217897.18	аналитический	0.1	—
2541	309318.78	2217893.22	аналитический	0.1	—
2542	309323.70	2217892.58	аналитический	0.1	—
2543	309319.64	2217873.18	аналитический	0.1	—
2544	309315.85	2217874.15	аналитический	0.1	—
2545	309307.15	2217876.10	аналитический	0.1	—
2546	309306.27	2217872.20	аналитический	0.1	—
2547	309314.88	2217870.27	аналитический	0.1	—
2548	309318.82	2217869.26	аналитический	0.1	—
2549	309318.52	2217867.84	аналитический	0.1	—
2550	309312.60	2217858.42	аналитический	0.1	—
2551	309309.04	2217860.46	аналитический	0.1	—
2552	309307.06	2217856.98	аналитический	0.1	—
2553	309310.47	2217855.03	аналитический	0.1	—
2554	309304.54	2217845.54	аналитический	0.1	—

1	2	3	4	5	6
2555	309302.02	2217835.49	аналитический	0.1	—
2556	309296.42	2217825.80	аналитический	0.1	—
2557	309291.72	2217817.55	аналитический	0.1	—
2558	309263.06	2217835.86	аналитический	0.1	—
2559	309267.94	2217844.59	аналитический	0.1	—
2560	309267.55	2217844.81	аналитический	0.1	—
2561	309267.78	2217845.21	аналитический	0.1	—
2562	309266.42	2217845.97	аналитический	0.1	—
2563	309266.20	2217845.58	аналитический	0.1	—
2563	309266.20	2217845.58	аналитический	0.1	—
2564	309266.89	2217846.81	аналитический	0.1	—
2565	309265.13	2217847.80	аналитический	0.1	—
2566	309263.17	2217844.32	аналитический	0.1	—
2567	309263.19	2217844.30	аналитический	0.1	—
2568	309262.26	2217842.63	аналитический	0.1	—
2569	309242.44	2217852.60	аналитический	0.1	—
2570	309243.62	2217854.69	аналитический	0.1	—
2571	309240.14	2217856.65	аналитический	0.1	—
2572	309238.87	2217854.40	аналитический	0.1	—
2573	309228.66	2217859.54	аналитический	0.1	—
2574	309226.44	2217855.52	аналитический	0.1	—
2575	309212.63	2217863.49	аналитический	0.1	—
2576	309219.21	2217874.23	аналитический	0.1	—
2577	309211.97	2217878.86	аналитический	0.1	—
2578	309209.81	2217875.48	аналитический	0.1	—
2579	309213.75	2217872.97	аналитический	0.1	—
2580	309209.16	2217865.50	аналитический	0.1	—
2581	309206.45	2217867.06	аналитический	0.1	—
2582	309205.46	2217865.34	аналитический	0.1	—
2583	309204.43	2217865.96	аналитический	0.1	—
2584	309197.84	2217855.02	аналитический	0.1	—
2585	309191.74	2217858.69	аналитический	0.1	—
2586	309189.68	2217855.27	аналитический	0.1	—
2587	309199.20	2217849.52	аналитический	0.1	—
2588	309199.89	2217850.67	аналитический	0.1	—
2589	309205.08	2217847.55	аналитический	0.1	—
2590	309207.14	2217850.97	аналитический	0.1	—
2591	309201.95	2217854.10	аналитический	0.1	—
2592	309206.84	2217862.22	аналитический	0.1	—
2593	309227.96	2217850.02	аналитический	0.1	—
2594	309230.30	2217854.24	аналитический	0.1	—
2595	309260.30	2217839.13	аналитический	0.1	—
2596	309259.70	2217838.06	аналитический	0.1	—
2597	309255.47	2217840.46	аналитический	0.1	—
2598	309248.66	2217829.42	аналитический	0.1	—
2599	309249.40	2217828.95	аналитический	0.1	—
2600	309248.65	2217827.64	аналитический	0.1	—
2601	309249.65	2217827.07	аналитический	0.1	—
2602	309250.37	2217828.34	аналитический	0.1	—
2603	309252.04	2217827.28	аналитический	0.1	—
2604	309256.85	2217835.08	аналитический	0.1	—
2605	309257.77	2217834.55	аналитический	0.1	—
2606	309257.75	2217834.50	аналитический	0.1	—
2607	309264.12	2217830.43	аналитический	0.1	—
2608	309257.69	2217820.87	аналитический	0.1	—
2609	309261.01	2217818.63	аналитический	0.1	—
2610	309267.49	2217828.28	аналитический	0.1	—

1	2	3	4	5	6
2611	309278.14	2217821.48	аналитический	0.1	—
2612	309273.39	2217814.24	аналитический	0.1	—
2613	309271.75	2217811.32	аналитический	0.1	—
2614	309275.23	2217809.36	аналитический	0.1	—
2615	309276.77	2217812.10	аналитический	0.1	—
2616	309281.51	2217819.32	аналитический	0.1	—
2617	309289.24	2217814.38	аналитический	0.1	—
2618	309285.37	2217807.56	аналитический	0.1	—
2619	309284.91	2217806.45	аналитический	0.1	—
2620	309288.59	2217804.91	аналитический	0.1	—
2621	309288.97	2217805.80	аналитический	0.1	—
2622	309291.63	2217810.48	аналитический	0.1	—
2623	309319.33	2217794.29	аналитический	0.1	—
2624	309314.39	2217786.16	аналитический	0.1	—
2625	309317.81	2217784.08	аналитический	0.1	—
2626	309322.78	2217792.27	аналитический	0.1	—
2627	309324.29	2217791.39	аналитический	0.1	—
2628	309325.29	2217793.12	аналитический	0.1	—
2629	309326.30	2217792.55	аналитический	0.1	—
2630	309332.63	2217803.60	аналитический	0.1	—
2631	309329.15	2217805.58	аналитический	0.1	—
2632	309323.83	2217796.29	аналитический	0.1	—
2633	309294.11	2217813.66	аналитический	0.1	—
2634	309298.86	2217822.01	аналитический	0.1	—
2635	309302.09	2217820.02	аналитический	0.1	—
2636	309304.19	2217823.42	аналитический	0.1	—
2637	309300.85	2217825.48	аналитический	0.1	—
2638	309305.76	2217833.97	аналитический	0.1	—
2639	309308.26	2217843.96	аналитический	0.1	—
2640	309314.96	2217854.67	аналитический	0.1	—
2641	309316.48	2217857.08	аналитический	0.1	—
2642	309330.79	2217848.96	аналитический	0.1	—
2643	309328.23	2217844.55	аналитический	0.1	—
2644	309331.69	2217842.55	аналитический	0.1	—
2645	309336.27	2217850.44	аналитический	0.1	—
2646	309318.61	2217860.47	аналитический	0.1	—
2647	309321.51	2217865.08	аналитический	0.1	—
2648	309333.28	2217862.18	аналитический	0.1	—
2649	309334.24	2217866.06	аналитический	0.1	—
2650	309322.82	2217868.87	аналитический	0.1	—
2651	309328.71	2217896.96	аналитический	0.1	—
2652	309339.77	2217894.71	аналитический	0.1	—
2653	309338.72	2217890.25	аналитический	0.1	—
2654	309342.62	2217889.33	аналитический	0.1	—
2655	309344.14	2217895.80	аналитический	0.1	—
2656	309342.83	2217896.11	аналитический	0.1	—
2657	309343.23	2217898.09	аналитический	0.1	—
2658	309341.75	2217898.39	аналитический	0.1	—
2659	309343.31	2217905.49	аналитический	0.1	—
2660	309339.41	2217906.35	аналитический	0.1	—
2661	309337.83	2217899.19	аналитический	0.1	—
2662	309329.53	2217900.88	аналитический	0.1	—
2663	309333.32	2217918.97	аналитический	0.1	—
2664	309344.45	2217916.91	аналитический	0.1	—
2665	309355.68	2217914.81	аналитический	0.1	—
2666	309362.58	2217913.82	аналитический	0.1	—
2667	309365.99	2217904.39	аналитический	0.1	—

1	2	3	4	5	6
2668	309378.02	2217900.98	аналитический	0.1	—
2669	309407.95	2217892.94	аналитический	0.1	—
2670	309405.36	2217875.89	аналитический	0.1	—
2671	309377.33	2217882.87	аналитический	0.1	—
2672	309378.32	2217890.42	аналитический	0.1	—
2673	309374.36	2217890.94	аналитический	0.1	—
2674	309372.91	2217879.87	аналитический	0.1	—
2675	309374.63	2217879.43	аналитический	0.1	—
2676	309374.88	2217879.37	аналитический	0.1	—
2677	309373.76	2217874.88	аналитический	0.1	—
2678	309377.64	2217873.92	аналитический	0.1	—
2679	309378.76	2217878.40	аналитический	0.1	—
2680	309404.57	2217871.97	аналитический	0.1	—
2681	309396.38	2217837.03	аналитический	0.1	—
2682	309368.67	2217843.74	аналитический	0.1	—
2683	309368.93	2217845.16	аналитический	0.1	—
2684	309364.99	2217845.88	аналитический	0.1	—
2685	309364.39	2217842.60	аналитический	0.1	—
2686	309364.92	2217842.50	аналитический	0.1	—
2687	309364.46	2217840.65	аналитический	0.1	—
2688	309395.46	2217833.14	аналитический	0.1	—
2689	309391.76	2217817.69	аналитический	0.1	—
2690	309364.20	2217824.05	аналитический	0.1	—
2691	309364.05	2217823.40	аналитический	0.1	—
2692	309363.22	2217823.59	аналитический	0.1	—
2693	309362.92	2217822.29	аналитический	0.1	—
2694	309363.75	2217822.10	аналитический	0.1	—
2695	309363.30	2217820.15	аналитический	0.1	—
2696	309390.83	2217813.80	аналитический	0.1	—
2697	309386.63	2217796.26	аналитический	0.1	—
2698	309383.44	2217782.36	аналитический	0.1	—
2699	309359.77	2217788.52	аналитический	0.1	—
2700	309358.77	2217784.64	аналитический	0.1	—
2701	309360.16	2217784.28	аналитический	0.1	—
2702	309358.17	2217774.69	аналитический	0.1	—
2703	309354.08	2217775.49	аналитический	0.1	—
2704	309353.32	2217771.57	аналитический	0.1	—
2705	309361.29	2217770.01	аналитический	0.1	—
2706	309364.03	2217783.28	аналитический	0.1	—
2707	309382.55	2217778.46	аналитический	0.1	—
2708	309381.07	2217772.02	аналитический	0.1	—
2709	309384.97	2217771.14	аналитический	0.1	—
2710	309385.00	2217771.25	аналитический	0.1	—
2711	309411.24	2217765.91	аналитический	0.1	—
2712	309411.56	2217767.48	аналитический	0.1	—
2713	309413.52	2217767.08	аналитический	0.1	—
2714	309414.00	2217769.43	аналитический	0.1	—
2715	309385.89	2217775.15	аналитический	0.1	—
2716	309390.53	2217795.34	аналитический	0.1	—
2717	309399.34	2217832.17	аналитический	0.1	—
2718	309422.76	2217826.20	аналитический	0.1	—
2719	309425.68	2217825.45	аналитический	0.1	—
2720	309425.07	2217821.91	аналитический	0.1	—
2721	309429.01	2217821.23	аналитический	0.1	—
2722	309430.24	2217828.39	аналитический	0.1	—
2723	309425.70	2217829.57	аналитический	0.1	—
2724	309426.43	2217832.36	аналитический	0.1	—

1	2	3	4	5	6
2725	309422.55	2217833.36	аналитический	0.1	—
2726	309421.83	2217830.57	аналитический	0.1	—
2727	309400.27	2217836.07	аналитический	0.1	—
2728	309408.59	2217871.57	аналитический	0.1	—
2729	309422.96	2217868.75	аналитический	0.1	—
2730	309422.31	2217863.79	аналитический	0.1	—
2731	309436.43	2217859.34	аналитический	0.1	—
2732	309437.63	2217863.16	аналитический	0.1	—
2733	309426.71	2217866.59	аналитический	0.1	—
2734	309427.40	2217871.95	аналитический	0.1	—
2735	309409.34	2217875.49	аналитический	0.1	—
2736	309411.86	2217892.01	аналитический	0.1	—
2737	309442.25	2217885.50	аналитический	0.1	—
2738	309454.62	2217882.79	аналитический	0.1	—
2739	309463.22	2217881.05	аналитический	0.1	—
2740	309463.01	2217879.53	аналитический	0.1	—
2741	309462.72	2217877.54	аналитический	0.1	—
2742	309462.49	2217876.91	аналитический	0.1	—
2743	309462.62	2217876.86	аналитический	0.1	—
2744	309462.40	2217875.35	аналитический	0.1	—
2745	309463.32	2217875.22	аналитический	0.1	—
2746	309462.99	2217872.60	аналитический	0.1	—
2747	309455.96	2217834.88	аналитический	0.1	—
2748	309451.00	2217810.10	аналитический	0.1	—
2749	309445.72	2217783.50	аналитический	0.1	—
2750	309437.69	2217746.16	аналитический	0.1	—
2751	309433.24	2217724.07	аналитический	0.1	—
2752	309429.35	2217724.97	аналитический	0.1	—
2753	309428.14	2217719.77	аналитический	0.1	—
2754	309432.36	2217719.23	аналитический	0.1	—
2755	309429.52	2217701.08	аналитический	0.1	—
2756	309418.82	2217703.19	аналитический	0.1	—
2757	309418.04	2217699.27	аналитический	0.1	—
2758	309428.90	2217697.13	аналитический	0.1	—
2759	309424.51	2217668.29	аналитический	0.1	—
2760	309423.49	2217662.71	аналитический	0.1	—
2761	309414.79	2217610.13	аналитический	0.1	—
2762	309412.16	2217595.35	аналитический	0.1	—
2763	309407.27	2217596.56	аналитический	0.1	—
2764	309393.74	2217604.39	аналитический	0.1	—
2765	309345.02	2217632.18	аналитический	0.1	—
2766	309346.17	2217634.34	аналитический	0.1	—
2767	309344.59	2217635.32	аналитический	0.1	—
2768	309295.63	2217666.33	аналитический	0.1	—
2769	309294.54	2217664.74	аналитический	0.1	—
2770	309288.23	2217655.39	аналитический	0.1	—
2771	309282.41	2217659.26	аналитический	0.1	—
2772	309283.06	2217660.24	аналитический	0.1	—
2773	309279.74	2217662.46	аналитический	0.1	—
2774	309279.08	2217661.48	аналитический	0.1	—
2775	309272.08	2217666.14	аналитический	0.1	—
2776	309269.82	2217671.38	аналитический	0.1	—
2777	309274.99	2217679.06	аналитический	0.1	—
2778	309245.79	2217705.70	аналитический	0.1	—
2779	309243.38	2217707.86	аналитический	0.1	—
2780	309242.93	2217707.36	аналитический	0.1	—
2781	309216.53	2217732.61	аналитический	0.1	—

1	2	3	4	5	6
2782	309217.90	2217734.03	аналитический	0.1	—
2783	309186.83	2217766.25	аналитический	0.1	—
2784	309198.13	2217779.44	аналитический	0.1	—
2785	309185.46	2217791.83	аналитический	0.1	—
2786	309200.77	2217810.45	аналитический	0.1	—
2787	309208.20	2217805.62	аналитический	0.1	—
2788	309210.38	2217808.98	аналитический	0.1	—
2789	309202.55	2217814.07	аналитический	0.1	—
2790	309201.69	2217814.78	аналитический	0.1	—
2791	309202.43	2217815.81	аналитический	0.1	—
2792	309193.56	2217822.23	аналитический	0.1	—
2793	309191.22	2217818.99	аналитический	0.1	—
2794	309198.36	2217813.82	аналитический	0.1	—
2795	309180.04	2217791.53	аналитический	0.1	—
2796	309192.65	2217779.20	аналитический	0.1	—
2797	309180.90	2217765.49	аналитический	0.1	—
2798	309177.59	2217768.86	аналитический	0.1	—
2799	309174.73	2217766.06	аналитический	0.1	—
2800	309178.69	2217762.04	аналитический	0.1	—
2801	309171.02	2217754.50	аналитический	0.1	—
2802	309144.06	2217783.16	аналитический	0.1	—
2803	309156.35	2217797.36	аналитический	0.1	—
2804	309150.51	2217803.21	аналитический	0.1	—
2805	309151.83	2217804.53	аналитический	0.1	—
2806	309149.01	2217807.37	аналитический	0.1	—
2807	309146.27	2217804.64	аналитический	0.1	—
2808	309147.35	2217803.55	аналитический	0.1	—
2809	309145.93	2217802.14	аналитический	0.1	—
2810	309150.89	2217797.16	аналитический	0.1	—
2811	309141.31	2217786.09	аналитический	0.1	—
2812	309139.70	2217787.80	аналитический	0.1	—
2813	309140.15	2217788.33	аналитический	0.1	—
2814	309137.13	2217790.95	аналитический	0.1	—
2815	309136.94	2217790.73	аналитический	0.1	—
2816	309136.85	2217790.83	аналитический	0.1	—
2817	309133.93	2217788.09	аналитический	0.1	—
2818	309140.01	2217781.63	аналитический	0.1	—
2819	309136.68	2217778.22	аналитический	0.1	—
2820	309139.54	2217775.42	аналитический	0.1	—
2821	309142.75	2217778.71	аналитический	0.1	—
2822	309168.17	2217751.69	аналитический	0.1	—
2823	309145.51	2217729.39	аналитический	0.1	—
2824	309136.76	2217738.98	аналитический	0.1	—
2825	309133.80	2217736.28	аналитический	0.1	—
2826	309145.37	2217723.62	аналитический	0.1	—
2827	309145.83	2217724.07	аналитический	0.1	—
2828	309146.85	2217723.03	аналитический	0.1	—
2829	309149.71	2217725.83	аналитический	0.1	—
2830	309148.67	2217726.88	аналитический	0.1	—
2831	309184.88	2217762.51	аналитический	0.1	—
2832	309212.34	2217734.03	аналитический	0.1	—
2833	309210.87	2217732.51	аналитический	0.1	—
2834	309216.79	2217726.83	аналитический	0.1	—
2835	309181.49	2217692.03	аналитический	0.1	—
2836	309176.77	2217696.81	аналитический	0.1	—
2837	309173.93	2217693.99	аналитический	0.1	—
2838	309180.05	2217687.79	аналитический	0.1	—

1	2	3	4	5	6
2839	309180.84	2217688.58	аналитический	0.1	—
2840	309182.24	2217687.15	аналитический	0.1	—
2841	309183.22	2217688.12	аналитический	0.1	—
2842	309183.61	2217687.73	аналитический	0.1	—
2843	309186.45	2217690.55	аналитический	0.1	—
2844	309186.07	2217690.93	аналитический	0.1	—
2845	309219.69	2217724.07	аналитический	0.1	—
2846	309241.28	2217703.41	аналитический	0.1	—
2847	309208.28	2217660.82	аналитический	0.1	—
2848	309203.41	2217664.75	аналитический	0.1	—
2849	309200.89	2217661.63	аналитический	0.1	—
2850	309205.83	2217657.66	аналитический	0.1	—
2851	309205.14	2217656.77	аналитический	0.1	—
2852	309207.08	2217655.28	аналитический	0.1	—
2853	309208.30	2217656.86	аналитический	0.1	—
2854	309209.53	2217655.90	аналитический	0.1	—
2855	309244.69	2217701.28	аналитический	0.1	—
2856	309269.75	2217678.44	аналитический	0.1	—
2857	309265.28	2217671.80	аналитический	0.1	—
2858	309268.88	2217663.46	аналитический	0.1	—
2859	309285.73	2217652.25	аналитический	0.1	—
2860	309280.69	2217645.57	аналитический	0.1	—
2861	309277.04	2217647.60	аналитический	0.1	—
2862	309257.64	2217613.38	аналитический	0.1	—
2863	309257.70	2217613.35	аналитический	0.1	—
2864	309257.34	2217612.73	аналитический	0.1	—
2865	309259.03	2217611.77	аналитический	0.1	—
2866	309259.38	2217612.39	аналитический	0.1	—
2867	309261.12	2217611.40	аналитический	0.1	—
2868	309278.56	2217642.18	аналитический	0.1	—
2869	309281.79	2217640.39	аналитический	0.1	—
2870	309288.31	2217649.04	аналитический	0.1	—
2871	309288.52	2217648.65	аналитический	0.1	—
2872	309296.76	2217660.88	аналитический	0.1	—
2873	309324.20	2217643.50	аналитический	0.1	—
2874	309293.94	2217592.37	аналитический	0.1	—
2875	309293.28	2217592.76	аналитический	0.1	—
2876	309291.24	2217589.32	аналитический	0.1	—
2877	309291.91	2217588.93	аналитический	0.1	—
2878	309291.21	2217587.75	аналитический	0.1	—
2879	309292.93	2217586.74	аналитический	0.1	—
2880	309292.92	2217586.73	аналитический	0.1	—
2881	309296.29	2217584.74	аналитический	0.1	—
2882	309298.33	2217588.18	аналитический	0.1	—
2883	309296.69	2217589.15	аналитический	0.1	—
2884	309327.58	2217641.36	аналитический	0.1	—
2885	309340.04	2217633.47	аналитический	0.1	—
2886	309332.72	2217619.69	аналитический	0.1	—
2887	309314.48	2217582.84	аналитический	0.1	—
2888	309312.15	2217583.99	аналитический	0.1	—
2889	309310.37	2217580.41	аналитический	0.1	—
2890	309312.70	2217579.26	аналитический	0.1	—
2891	309312.30	2217578.44	аналитический	0.1	—
2892	309314.09	2217577.53	аналитический	0.1	—
2893	309313.52	2217576.39	аналитический	0.1	—
2894	309318.73	2217573.81	аналитический	0.1	—
2895	309320.51	2217577.39	аналитический	0.1	—

1	2	3	4	5	6
2896	309317.08	2217579.09	аналитический	0.1	—
2897	309336.27	2217617.84	аналитический	0.1	—
2898	309342.27	2217629.14	аналитический	0.1	—
2899	309372.98	2217611.63	аналитический	0.1	—
2900	309349.94	2217560.03	аналитический	0.1	—
2901	309350.00	2217560.00	аналитический	0.1	—
2902	309349.18	2217558.19	аналитический	0.1	—
2903	309352.78	2217556.56	аналитический	0.1	—
2904	309376.47	2217609.64	аналитический	0.1	—
2905	309391.74	2217600.93	аналитический	0.1	—
2906	309405.75	2217592.82	аналитический	0.1	—
2907	309411.39	2217591.42	аналитический	0.1	—
2908	309405.01	2217561.61	аналитический	0.1	—
2909	309399.96	2217543.85	аналитический	0.1	—
2910	309397.14	2217533.18	аналитический	0.1	—
2911	309391.91	2217517.99	аналитический	0.1	—
2912	309384.51	2217497.88	аналитический	0.1	—
2913	309378.93	2217481.57	аналитический	0.1	—
2914	309372.62	2217464.65	аналитический	0.1	—
2915	309359.47	2217460.77	аналитический	0.1	—
2916	309325.68	2217480.14	аналитический	0.1	—
2917	309332.87	2217490.52	аналитический	0.1	—
2918	309331.66	2217494.73	аналитический	0.1	—
2919	309327.82	2217493.63	аналитический	0.1	—
2920	309328.51	2217491.24	аналитический	0.1	—
2921	309322.26	2217482.23	аналитический	0.1	—
2922	309303.92	2217494.19	аналитический	0.1	—
2923	309298.33	2217500.27	аналитический	0.1	—
2924	309293.66	2217504.15	аналитический	0.1	—
2925	309298.87	2217510.70	аналитический	0.1	—
2926	309295.73	2217513.18	аналитический	0.1	—
2927	309290.58	2217506.70	аналитический	0.1	—
2928	309255.19	2217536.08	аналитический	0.1	—
2929	309257.56	2217539.42	аналитический	0.1	—
2930	309257.29	2217539.63	аналитический	0.1	—
2931	309258.01	2217540.51	аналитический	0.1	—
2932	309258.27	2217540.30	аналитический	0.1	—
2933	309260.79	2217543.40	аналитический	0.1	—
2934	309260.54	2217543.61	аналитический	0.1	—
2935	309262.68	2217546.24	аналитический	0.1	—
2936	309259.99	2217548.37	аналитический	0.1	—
2937	309258.76	2217546.82	аналитический	0.1	—
2938	309258.30	2217547.19	аналитический	0.1	—
2939	309254.15	2217542.10	аналитический	0.1	—
2940	309233.29	2217558.54	аналитический	0.1	—
2941	309235.60	2217561.79	аналитический	0.1	—
2942	309232.34	2217564.11	аналитический	0.1	—
2943	309230.15	2217561.02	аналитический	0.1	—
2944	309220.86	2217568.34	аналитический	0.1	—
2945	309222.07	2217569.95	аналитический	0.1	—
2946	309207.85	2217581.07	аналитический	0.1	—
2947	309208.52	2217581.92	аналитический	0.1	—
2948	309205.36	2217584.38	аналитический	0.1	—
2949	309203.50	2217581.99	аналитический	0.1	—
2950	309192.84	2217590.31	аналитический	0.1	—
2951	309180.53	2217600.39	аналитический	0.1	—
2952	309180.83	2217600.75	аналитический	0.1	—

1	2	3	4	5	6
2953	309177.73	2217603.29	аналитический	0.1	—
2954	309177.44	2217602.93	аналитический	0.1	—
2955	309162.43	2217615.22	аналитический	0.1	—
2956	309169.94	2217623.58	аналитический	0.1	—
2957	309166.96	2217626.26	аналитический	0.1	—
2958	309159.33	2217617.76	аналитический	0.1	—
2959	309154.73	2217621.53	аналитический	0.1	—
2960	309122.56	2217623.80	аналитический	0.1	—
2961	309104.75	2217640.45	аналитический	0.1	—
2962	309125.44	2217660.22	аналитический	0.1	—
2963	309126.63	2217658.97	аналитический	0.1	—
2964	309129.53	2217661.73	аналитический	0.1	—
2965	309128.33	2217662.99	аналитический	0.1	—
2966	309129.48	2217664.08	аналитический	0.1	—
2967	309125.46	2217668.18	аналитический	0.1	—
2968	309122.60	2217665.38	аналитический	0.1	—
2969	309123.78	2217664.18	аналитический	0.1	—
2970	309123.09	2217663.51	аналитический	0.1	—
2971	309118.07	2217667.95	аналитический	0.1	—
2972	309115.43	2217664.95	аналитический	0.1	—
2973	309120.19	2217660.74	аналитический	0.1	—
2974	309101.82	2217643.18	аналитический	0.1	—
2975	309101.18	2217643.77	аналитический	0.1	—
2976	309098.33	2217641.24	аналитический	0.1	—
2977	309071.46	2217668.53	аналитический	0.1	—
2978	309087.45	2217687.78	аналитический	0.1	—
2979	309091.58	2217684.47	аналитический	0.1	—
2980	309094.08	2217687.59	аналитический	0.1	—
2981	309090.01	2217690.86	аналитический	0.1	—
2982	309091.73	2217692.92	аналитический	0.1	—
2983	309090.20	2217694.20	аналитический	0.1	—
2984	309091.19	2217695.36	аналитический	0.1	—
2985	309084.71	2217700.93	аналитический	0.1	—
2986	309082.11	2217697.89	аналитический	0.1	—
2987	309087.10	2217693.60	аналитический	0.1	—
2988	309067.23	2217669.70	аналитический	0.1	—
2989	309068.08	2217669.00	аналитический	0.1	—
2990	309068.04	2217668.96	аналитический	0.1	—
2991	309067.60	2217669.33	аналитический	0.1	—
2992	309051.89	2217650.56	аналитический	0.1	—
2993	309045.45	2217655.66	аналитический	0.1	—
2994	309050.50	2217662.39	аналитический	0.1	—
2995	309047.30	2217664.79	аналитический	0.1	—
2996	309042.32	2217658.15	аналитический	0.1	—
2997	309039.07	2217660.72	аналитический	0.1	—
2998	309037.54	2217658.68	аналитический	0.1	—
2999	309039.13	2217657.49	аналитический	0.1	—
3000	309038.20	2217656.31	аналитический	0.1	—
3001	309050.94	2217646.21	аналитический	0.1	—
3002	309051.75	2217647.24	аналитический	0.1	—
3003	309053.25	2217645.96	аналитический	0.1	—
3004	309069.25	2217665.08	аналитический	0.1	—
3005	309092.19	2217641.76	аналитический	0.1	—
3006	309090.34	2217639.75	аналитический	0.1	—
3007	309089.15	2217640.84	аналитический	0.1	—
3008	309086.45	2217637.88	аналитический	0.1	—
3009	309089.46	2217635.13	аналитический	0.1	—

1	2	3	4	5	6
3010	309090.81	2217636.61	аналитический	0.1	—
3011	309091.95	2217635.57	аналитический	0.1	—
3012	309095.00	2217638.91	аналитический	0.1	—
3013	309098.13	2217635.72	аналитический	0.1	—
3014	309101.12	2217638.37	аналитический	0.1	—
3015	309120.86	2217619.90	аналитический	0.1	—
3016	309153.17	2217617.63	аналитический	0.1	—
3017	309190.32	2217587.20	аналитический	0.1	—
3018	309202.62	2217577.61	аналитический	0.1	—
3019	309207.30	2217573.94	аналитический	0.1	—
3020	309208.49	2217575.49	аналитический	0.1	—
3021	309216.51	2217569.21	аналитический	0.1	—
3022	309215.32	2217567.62	аналитический	0.1	—
3023	309233.80	2217553.05	аналитический	0.1	—
3024	309229.81	2217547.98	аналитический	0.1	—
3025	309234.32	2217544.50	аналитический	0.1	—
3026	309236.76	2217547.66	аналитический	0.1	—
3027	309235.45	2217548.68	аналитический	0.1	—
3028	309236.94	2217550.57	аналитический	0.1	—
3029	309252.09	2217538.63	аналитический	0.1	—
3030	309249.77	2217535.38	аналитический	0.1	—
3031	309291.78	2217500.51	аналитический	0.1	—
3032	309288.14	2217492.39	аналитический	0.1	—
3033	309283.25	2217482.37	аналитический	0.1	—
3034	309279.60	2217475.16	аналитический	0.1	—
3035	309264.52	2217485.13	аналитический	0.1	—
3036	309262.32	2217481.79	аналитический	0.1	—
3037	309281.14	2217469.34	аналитический	0.1	—
3038	309286.82	2217480.58	аналитический	0.1	—
3039	309291.75	2217490.66	аналитический	0.1	—
3040	309294.98	2217497.86	аналитический	0.1	—
3041	309295.57	2217497.37	аналитический	0.1	—
3042	309301.32	2217491.11	аналитический	0.1	—
3043	309318.83	2217479.69	аналитический	0.1	—
3044	309312.09	2217470.10	аналитический	0.1	—
3045	309312.33	2217469.93	аналитический	0.1	—
3046	309311.59	2217468.83	аналитический	0.1	—
3047	309313.02	2217467.87	аналитический	0.1	—
3048	309313.73	2217468.94	аналитический	0.1	—
3049	309315.35	2217467.80	аналитический	0.1	—
3050	309322.20	2217477.53	аналитический	0.1	—
3051	309347.08	2217463.26	аналитический	0.1	—
3052	309345.90	2217461.62	аналитический	0.1	—
3053	309344.97	2217459.66	аналитический	0.1	—
3054	309348.57	2217457.94	аналитический	0.1	—
3055	309349.36	2217459.58	аналитический	0.1	—
3056	309350.57	2217461.26	аналитический	0.1	—
3057	309358.97	2217456.45	аналитический	0.1	—
3058	309371.18	2217460.06	аналитический	0.1	—
3059	309370.86	2217459.07	аналитический	0.1	—
3060	309372.85	2217458.43	аналитический	0.1	—
3061	309372.76	2217458.06	аналитический	0.1	—
3062	309383.73	2217455.22	аналитический	0.1	—
3063	309402.92	2217452.83	аналитический	0.1	—
3064	309449.21	2217447.13	аналитический	0.1	—
3065	309445.20	2217423.97	аналитический	0.1	—
3066	309405.28	2217426.58	аналитический	0.1	—


1	2	3	4	5	6
3067	309405.02	2217422.58	аналитический	0.1	—
3068	309448.52	2217419.75	аналитический	0.1	—
3069	309453.19	2217446.68	аналитический	0.1	—
3070	309488.25	2217443.15	аналитический	0.1	—
3071	309520.56	2217442.42	аналитический	0.1	—
3072	309552.71	2217441.06	аналитический	0.1	—
3073	309594.88	2217438.48	аналитический	0.1	—
3074	309613.38	2217437.99	аналитический	0.1	—
3075	309653.52	2217434.96	аналитический	0.1	—
1	309660.23	2217452.26	аналитический	0.1	—
3076	309086.22	2218326.32	аналитический	0.1	—
3077	309076.17	2218328.35	аналитический	0.1	—
3078	309079.14	2218339.44	аналитический	0.1	—
3076	309086.22	2218326.32	аналитический	0.1	—
3079	309093.41	2218396.03	аналитический	0.1	—
3080	309099.71	2218420.40	аналитический	0.1	—
3081	309101.63	2218428.34	аналитический	0.1	—
3082	309099.91	2218420.57	аналитический	0.1	—
3079	309093.41	2218396.03	аналитический	0.1	—
(2)					
3083	309270.58	2217240.87	аналитический	0.1	—
3084	309266.64	2217241.59	аналитический	0.1	—
3085	309267.08	2217243.99	аналитический	0.1	—
3086	309265.32	2217244.29	аналитический	0.1	—
3087	309265.35	2217244.49	аналитический	0.1	—
3088	309259.04	2217245.49	аналитический	0.1	—
3089	309233.32	2217246.98	аналитический	0.1	—
3090	309233.58	2217250.98	аналитический	0.1	—
3091	309259.48	2217249.47	аналитический	0.1	—
3092	309269.99	2217247.81	аналитический	0.1	—
3093	309269.94	2217247.55	аналитический	0.1	—
3094	309271.74	2217247.23	аналитический	0.1	—
3083	309270.58	2217240.87	аналитический	0.1	—
3. Сведения о характерных точках части (частей) границы объекта					
Обозначение характерных точек части границы	Координаты, м		Метод определения координат характерной точки	Средняя квадратическая погрешность положения характерной точки (Mt), м	Описание обозначения точки на местности (при наличии)
	X	Y			
1	2	3	4	5	6
—	—	—	—	—	—

# **Приложения**

## Обзорная схема



План границ объекта

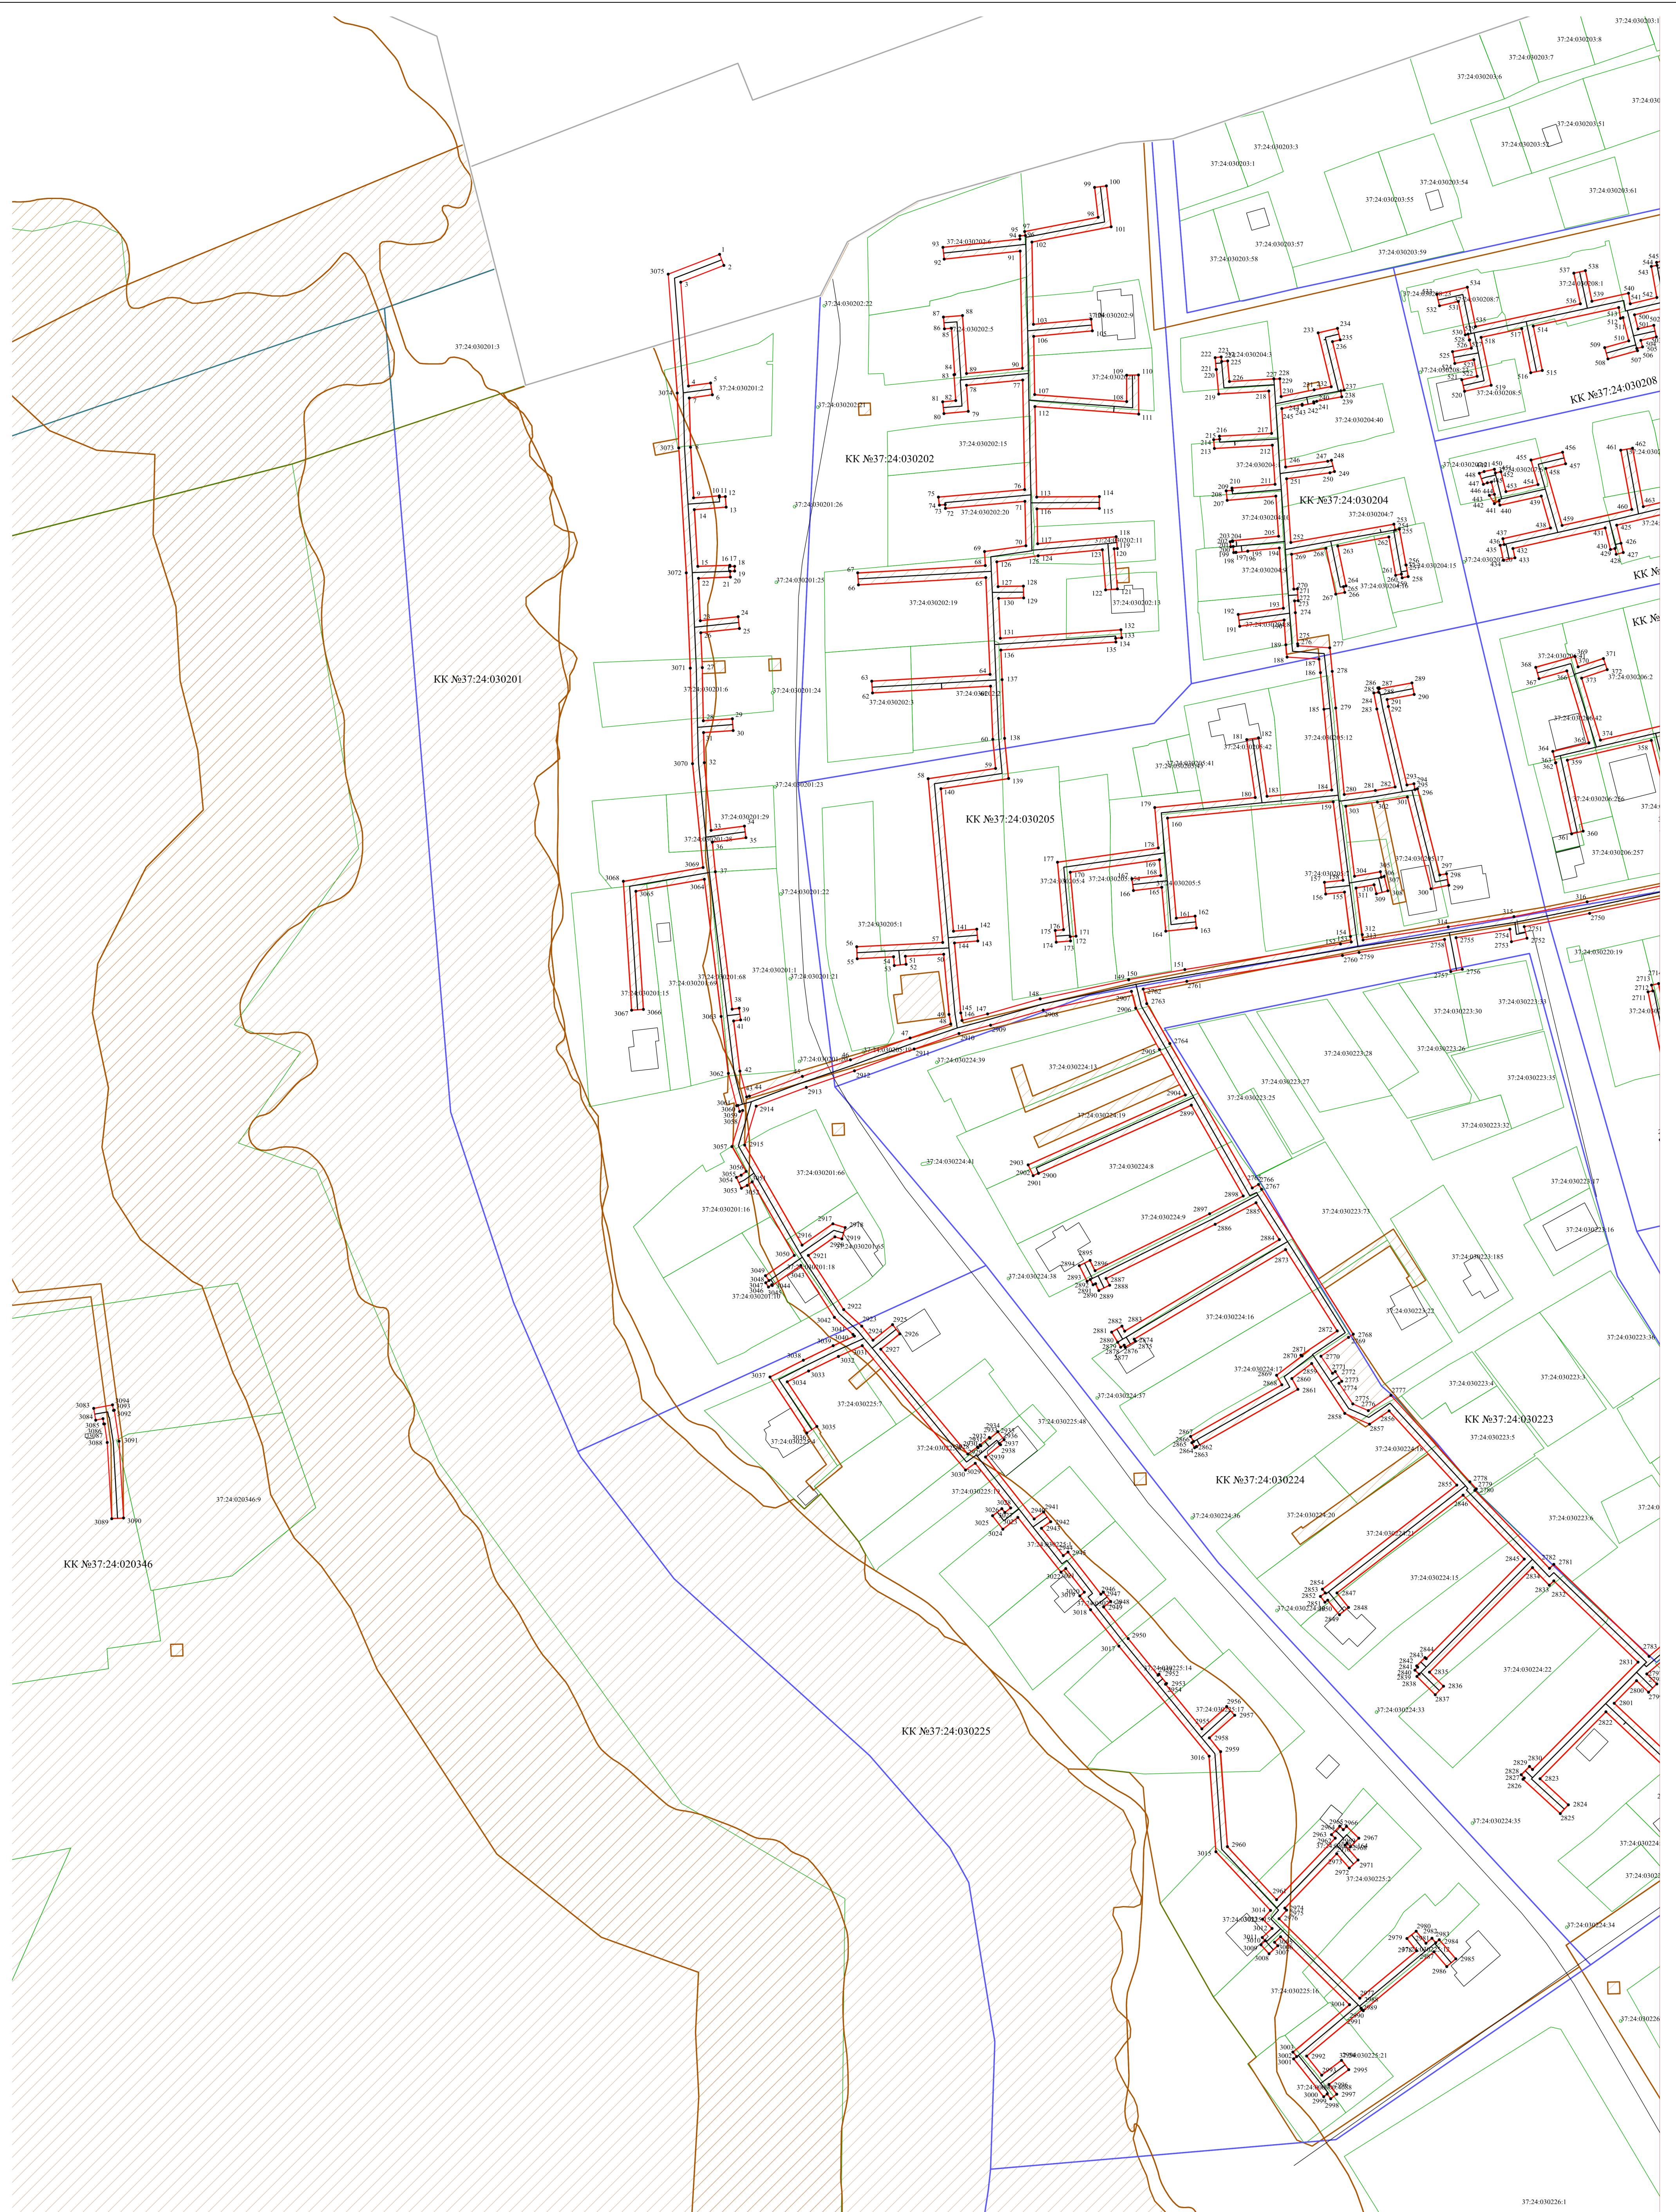

Масштаб 1:1000

Используемые условные знаки и обозначения:

- граница охранной зоны газораспределительной сети;
- 1 — характерная точка границы охранной зоны газораспределительной сети;
- граница земельных участков;
- граница зон с особыми условиями использования территорий;
- граница кадастровых кварталов;
- граница объектов капитального строительства;
- граница кадастрового номера земельного участка;
- 37:24-020115:37 — надпись кадастрового номера земельного участка;
- KK №37:24:020115 — надпись кадастрового квартала;

План границ объекта




- Используемые условные знаки и обозначения:**

  - граница охранной зоны газораспределительной сети;
  - 1 — характерная точка границы охранной зоны газораспределительной сети;
  - границы земельных участков;
  - границы зон с особыми условиями использования территорий;
  - границы кадастровых кварталов;
  - границы объектов капитального строительства;


— границы объектов капитального строительства,  
37:24:020115:37 — надпись кадастрового номера земельного участка  

**КК 37:24:020115** – надпись кадастрового квартала.


Масштаб 1:1000

План границ объекта

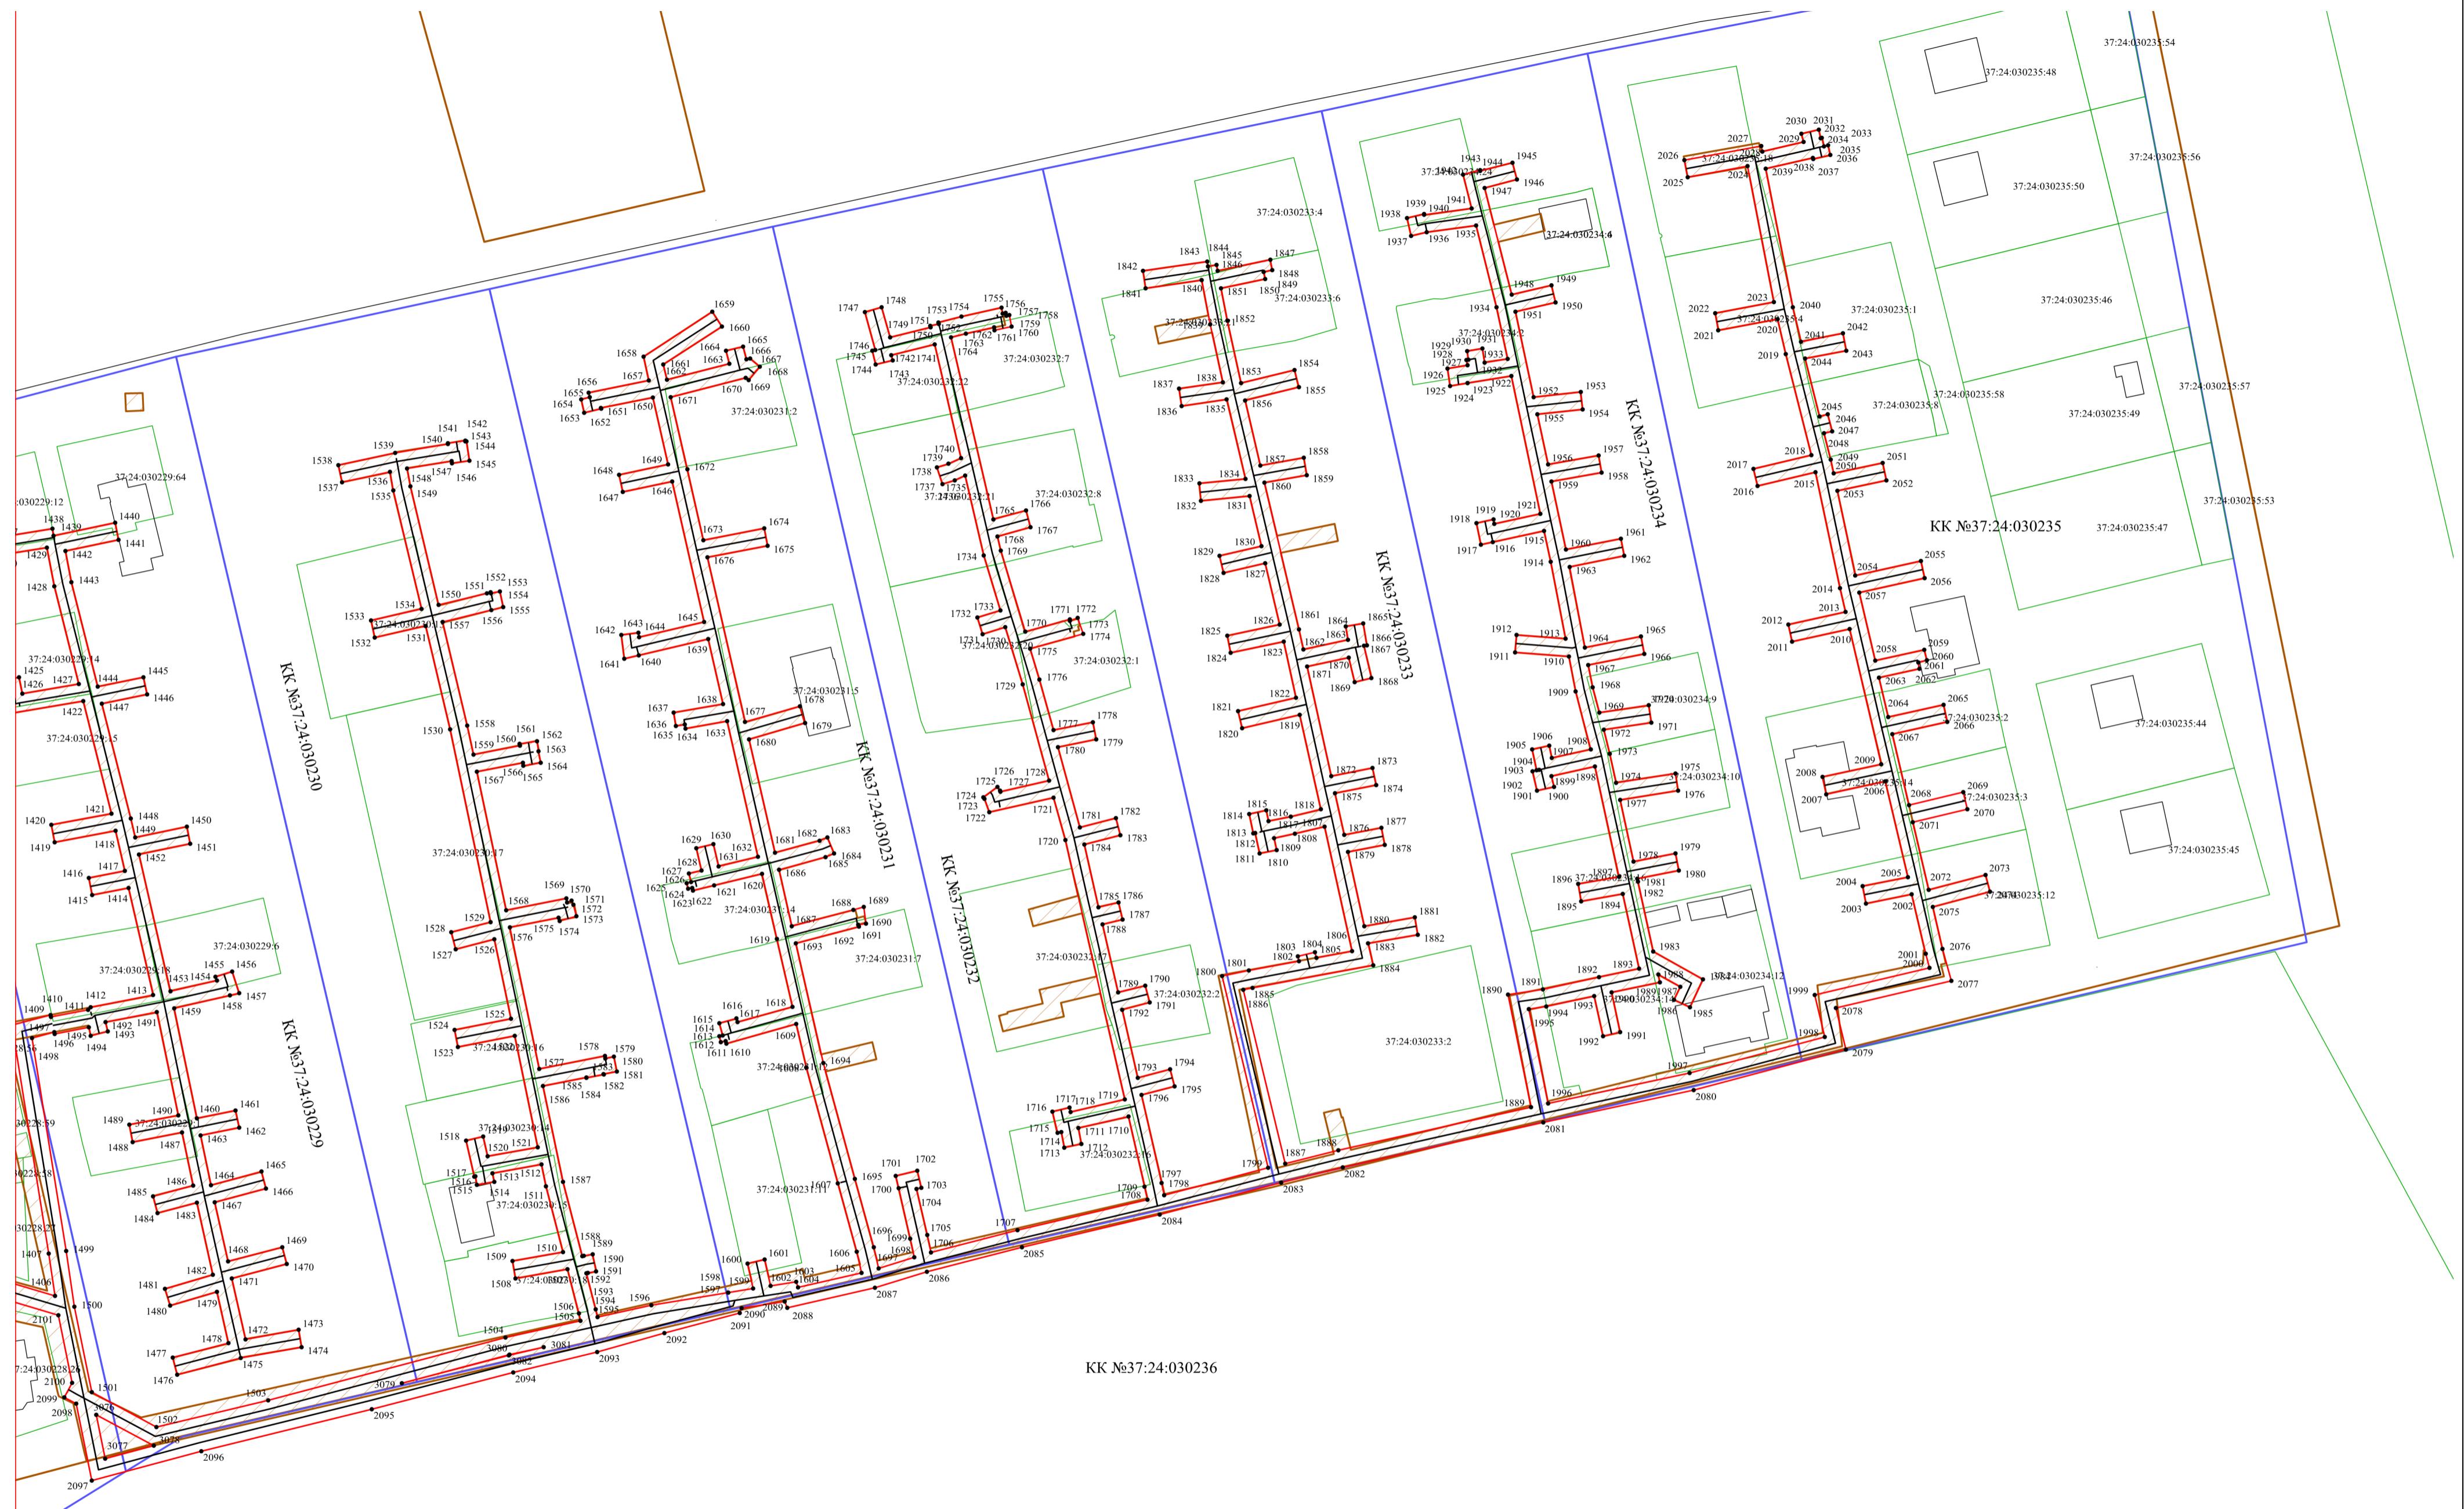

Используемые условные знаки и обозначения:

- граница охранный зоны газораспределительной сети;
- — характерная точка границы охранный зоны газораспределительной сети;
- границы земельных участков;
- границы зон с особыми условиями использования территорий;
- границы кадастровых кварталов;
- границы объектов капитального строительства;
- 37:24:030619:37 — надпись кадастрового номера земельного участка;
- КК 37:24:030619 — надпись кадастрового квартала.

Система координат МСК-37, Зона 2			
Номер контура/всего контуров	Номера характерных точек контура	Координаты, м	
		X	Y
1	2	3	4
1/703	1414	309406.51	2217594.69
1/703	1415	309392.74	2217602.66
1/703	1416	309382.50	2217608.50
1/703	1417	309342.35	2217631.40
1/703	1418	309343.53	2217633.63
1/703	1013	309342.67	2217634.17
1/703	1006	309326.91	2217644.16
1/703	1419	309311.45	2217653.94
1/703	1420	309296.19	2217663.61
1/703	1421	309295.95	2217663.26
1/703	1002	309288.78	2217652.62
1/703	1422	309288.65	2217652.43
2/703	1020	309375.54	2217612.47
2/703	1021	309351.77	2217559.21
2/703	1022	309350.01	2217560.01
3/703	1	309191.84	2218745.36
3/703	2	309203.37	2218742.66
3/703	3	309207.14	2218741.78
3/703	4	309222.73	2218738.13
3/703	5	309232.88	2218735.76
3/703	6	309242.85	2218733.42
3/703	7	309255.67	2218730.42
3/703	8	309267.64	2218727.62
3/703	9	309275.07	2218725.88
3/703	10	309298.33	2218720.95
3/703	11	309303.40	2218719.87
3/703	12	309311.29	2218717.85
3/703	13	309328.41	2218713.46
3/703	14	309338.19	2218711.20
3/703	15	309371.22	2218704.76
3/703	16	309371.69	2218704.67
3/703	17	309372.93	2218704.43
3/703	18	309373.16	2218704.38
4/703	19	309375.03	2218719.26
4/703	20	309372.81	2218719.77
5/703	7	309255.67	2218730.42
5/703	21	309258.15	2218741.62
5/703	22	309257.65	2218741.74
6/703	23	309197.03	2218418.58
6/703	24	309194.21	2218407.79
7/703	25	309201.89	2218433.89
7/703	26	309201.79	2218433.38
7/703	27	309201.72	2218433.03
7/703	28	309198.80	2218418.21
8/703	29	309199.25	2218433.88
8/703	26	309201.79	2218433.38
9/703	27	309201.72	2218433.03
9/703	30	309202.60	2218432.85
10/703	31	309174.86	2218423.24
10/703	32	309171.93	2218408.41
11/703	33	309165.40	2218439.64
11/703	34	309163.34	2218440.05
12/703	35	309145.54	2218429.39
12/703	36	309142.87	2218414.37
12/703	37	309142.81	2218414.04
• 12/703	38	309149.12	2218412.57

13/703	36	309142.87	2218414.37
13/703	39	309138.94	2218415.07
14/703	40	309121.64	2218435.21
14/703	41	309119.24	2218421.57
15/703	5	309232.88	2218735.76
15/703	42	309229.58	2218720.33
16/703	43	309174.92	2218316.44
16/703	44	309176.64	2218325.36
16/703	45	309177.21	2218325.99
16/703	46	309180.22	2218341.72
17/703	47	309097.28	2218344.27
17/703	48	309100.99	2218358.83
18/703	49	309118.67	2218354.85
18/703	50	309122.47	2218369.26
19/703	51	309116.76	2218355.28
19/703	52	309112.97	2218342.57
20/703	53	309136.99	2218350.74
20/703	54	309134.08	2218339.80
• 21/703	55	309136.07	2218350.94
21/703	56	309139.67	2218364.52
22/703	57	309151.40	2218347.74
• 22/703	58	309153.58	2218358.48
23/703	59	309103.57	2218372.81
23/703	60	309101.19	2218358.79
24/703	61	309099.65	2218359.13
24/703	48	309100.99	2218358.83
24/703	60	309101.19	2218358.79
24/703	51	309116.76	2218355.28
24/703	49	309118.67	2218354.85
24/703	55	309136.07	2218350.94
24/703	53	309136.99	2218350.74
24/703	57	309151.40	2218347.74
24/703	62	309152.89	2218347.43
24/703	46	309180.22	2218341.72
24/703	63	309180.42	2218341.68
24/703	64	309208.60	2218335.22
24/703	65	309215.45	2218333.65
24/703	66	309221.63	2218332.23
24/703	67	309249.76	2218325.17
24/703	68	309251.08	2218324.84
24/703	69	309275.47	2218318.71
24/703	70	309284.58	2218316.94
24/703	71	309286.12	2218316.63
24/703	72	309286.53	2218316.55
25/703	73	309284.00	2218303.68
25/703	74	309281.98	2218304.01
26/703	71	309286.12	2218316.63
26/703	73	309284.00	2218303.68
26/703	75	309283.60	2218301.24
26/703	76	309287.25	2218300.41
27/703	70	309284.58	2218316.94
27/703	77	309287.52	2218331.02
28/703	6	309242.85	2218733.42
28/703	78	309246.04	2218747.97
29/703	79	309252.28	2218337.47
29/703	67	309249.76	2218325.17
30/703	68	309251.08	2218324.84
30/703	80	309248.40	2218308.76
30/703	81	309248.26	2218307.92
30/703	82	309253.89	2218306.76
31/703	83	309247.61	2218308.89

Инв. № подл. Годин и дата Руководитель Гл. инженер

Разработал Рындин В.Е.

Проверил Грибанов Ю.Ю.

Подпись Долинин А.В.

Подпись

Дата 07.2022

Согласовано:

Исполнительная съемка

Газораспределительный комплекс низкого давления лит. Г83  
Газораспределительный комплекс низкого давления с кадастровым номером 37:24:000000:3126  
Каталог координат оси газопровода

ООО «Первая координата»

Стадия Лист Листов  
1 17

Согласовано:

Взам. и нв. №

Подпись и дата

Инв. №

31/703	80	309248.40	2218308.76
32/703	66	309221.63	2218332.23
32/703	84	309218.64	2218316.46
33/703	64	309208.60	2218335.22
33/703	85	309206.60	2218324.99
34/703	63	309180.42	2218341.68
34/703	86	309183.63	2218356.10
34/703	87	309183.69	2218356.35
34/703	88	309186.63	2218355.43
35/703	86	309183.63	2218356.10
35/703	89	309182.82	2218356.28
36/703	90	309129.55	2218284.87
36/703	91	309145.30	2218281.93
36/703	92	309146.34	2218281.77
36/703	93	309146.90	2218285.46
36/703	94	309162.12	2218282.87
36/703	95	309170.64	2218281.01
36/703	96	309185.34	2218277.82
36/703	97	309188.64	2218269.03
36/703	98	309188.98	2218268.91
36/703	99	309201.78	2218264.45
36/703	100	309203.49	2218271.59
36/703	101	309206.70	2218270.85
36/703	102	309207.51	2218270.66
36/703	103	309226.20	2218266.38
36/703	104	309236.08	2218264.12
36/703	105	309243.36	2218262.45
36/703	106	309256.23	2218259.57
36/703	107	309270.74	2218256.55
36/703	108	309274.46	2218255.77
36/703	109	309274.70	2218255.72
37/703	108	309274.46	2218255.77
37/703	110	309271.82	2218243.45
38/703	3	309207.14	2218741.78
38/703	111	309204.68	2218729.46
39/703	105	309243.36	2218262.45
39/703	112	309239.85	2218248.46
40/703	104	309236.08	2218264.12
40/703	113	309239.82	2218280.26
41/703	114	309239.47	2218278.73
41/703	115	309244.11	2218277.66
42/703	116	309239.64	2218279.47
42/703	117	309238.18	2218279.81
43/703	103	309226.20	2218266.38
43/703	118	309223.25	2218253.06
44/703	102	309207.51	2218270.66
44/703	119	309208.92	2218276.73
44/703	120	309210.57	2218286.25
45/703	101	309206.70	2218270.85
45/703	121	309203.60	2218258.48
46/703	98	309188.98	2218268.91
46/703	122	309187.27	2218262.59
47/703	95	309170.64	2218281.01
47/703	123	309169.22	2218267.08
48/703	91	309145.30	2218281.93
48/703	124	309143.50	2218270.94
49/703	125	309138.36	2218051.71
49/703	126	309138.40	2218051.61
49/703	127	309134.08	2218043.46
49/703	128	309191.20	2218013.55
49/703	129	309195.44	2218020.82
49/703	130	309193.78	2218021.81
50/703	2	309203.37	2218742.66
50/703	131	309207.31	2218757.60
51/703	132	309201.36	2218007.95
51/703	133	309201.50	2218007.71
51/703	134	309220.35	2217997.87
51/703	135	309225.40	2218007.56
51/703	136	309226.85	2218008.12
52/703	137	309344.96	2218148.17
52/703	138	309347.27	2218157.66

52/703	139	309348.06	2218160.90
52/703	140	309348.18	2218161.39
53/703	138	309347.27	2218157.66
53/703	141	309352.64	2218156.40
54/703	142	309346.89	2218161.19
54/703	139	309348.06	2218160.90
55/703	143	309395.58	2218135.01
55/703	144	309397.82	2218146.51
55/703	145	309397.86	2218146.72
55/703	146	309400.13	2218158.40
55/703	147	309421.22	2218153.22
55/703	148	309435.34	2218149.76
55/703	149	309451.95	2218145.69
55/703	150	309453.67	2218145.26
55/703	151	309475.02	2218140.03
55/703	152	309476.21	2218139.74
55/703	153	309477.14	2218143.68
55/703	154	309479.61	2218154.25
55/703	155	309489.02	2218152.04
56/703	151	309475.02	2218140.03
56/703	156	309472.06	2218128.47
56/703	157	309471.78	2218127.39
56/703	158	309471.63	2218126.78
57/703	157	309471.78	2218127.39
57/703	159	309468.62	2218128.05
58/703	156	309472.06	2218128.47
58/703	160	309480.99	2218127.07
59/703	150	309453.67	2218145.26
59/703	161	309450.81	2218133.20
60/703	149	309451.95	2218145.69
60/703	162	309456.15	2218161.57
61/703	163	309181.19	2218656.49
61/703	164	309184.01	2218669.42
61/703	165	309186.31	2218680.47
61/703	166	309190.47	2218679.55
61/703	167	309207.22	2218675.88
61/703	168	309209.93	2218675.29
61/703	169	309227.98	2218671.33
61/703	170	309236.31	2218669.51
61/703	171	309243.95	2218667.52
61/703	172	309251.56	2218665.54
61/703	173	309258.63	2218664.19
61/703	174	309261.07	2218663.72
61/703	175	309280.99	2218659.89
61/703	176	309290.00	2218657.98
61/703	177	309300.45	2218655.76
61/703	178	309315.91	2218652.48
61/703	179	309325.21	2218650.51
61/703	180	309339.07	2218647.57
61/703	181	309354.93	2218643.55
61/703	182	309359.43	2218642.41
61/703	183	309367.21	2218640.44
61/703	184	309369.34	2218639.90
62/703	185	309369.61	2218649.74
62/703	183	309367.21	2218640.44
63/703	147	309421.22	2218153.22
63/703	186	309418.23	2218140.82
63/703	187	309420.75	2218140.32
64/703	145	309397.86	2218146.72
64/703	188	309406.29	2218144.99
65/703	189	309402.66	2218124.35
65/703	190	309399.30	2218111.91
65/703	191	309396.09	2218099.88
65/703	192	309395.76	2218098.64
65/703	193	309389.45	2218074.94
65/703	194	309387.51	2218075.34
66/703	195	309386.44	2218063.37
66/703	196	309384.08	2218051.41
66/703	197	309381.41	2218037.91
66/703	198	309381.36	2218037.67
66/703	199	309379.23	2218026.91

Согласовано:

Взам. и нв. №:

Подпись и дата

Инв. №:

66/703	200	309376.48	2218012.64
67/703	201	309374.01	2218004.22
67/703	202	309371.94	2217994.49
67/703	203	309367.86	2217975.26
67/703	204	309367.78	2217974.85
67/703	205	309367.71	2217974.52
68/703	206	309451.42	2217956.44
68/703	207	309447.34	2217937.98
69/703	208	309417.85	2217963.83
69/703	209	309422.42	2217981.75
70/703	210	309418.96	2217963.58
70/703	211	309414.33	2217945.02
71/703	212	309385.05	2217971.05
71/703	213	309389.45	2217989.24
72/703	214	309454.30	2217973.89
72/703	215	309452.83	2217966.13
72/703	216	309451.62	2217956.39
73/703	217	309451.77	2217956.36
73/703	216	309451.62	2217956.39
73/703	206	309451.42	2217956.44
73/703	210	309418.96	2217963.58
73/703	208	309417.85	2217963.83
73/703	212	309385.05	2217971.05
73/703	204	309367.78	2217974.85
74/703	203	309367.86	2217975.26
74/703	218	309367.33	2217975.37
74/703	219	309335.13	2217982.19
74/703	220	309334.55	2217982.31
74/703	221	309302.01	2217989.20
74/703	222	309301.64	2217989.28
74/703	223	309271.28	2217995.70
74/703	224	309267.22	2217996.56
74/703	225	309265.51	2217996.92
75/703	226	309272.45	2218001.23
75/703	223	309271.28	2217995.70
76/703	221	309302.01	2217989.20
76/703	227	309304.31	2218001.14
76/703	228	309306.27	2218008.85
77/703	222	309301.64	2217989.28
77/703	229	309299.67	2217980.83
77/703	230	309297.49	2217969.33
77/703	231	309297.39	2217968.78
77/703	232	309299.06	2217968.43
78/703	182	309359.43	2218642.41
78/703	233	309357.64	2218629.33
78/703	234	309357.22	2218627.62
78/703	235	309359.35	2218627.10
79/703	230	309297.49	2217969.33
79/703	236	309295.61	2217969.73
80/703	220	309334.55	2217982.31
80/703	237	309338.62	2218001.30
81/703	219	309335.13	2217982.19
81/703	238	309330.73	2217962.41
82/703	239	309424.08	2218024.43
82/703	240	309427.54	2218042.30
83/703	192	309395.76	2218098.64
83/703	241	309373.39	2218104.24
83/703	242	309359.93	2218107.61
83/703	243	309338.84	2218112.88
83/703	244	309338.23	2218113.03
83/703	245	309317.00	2218118.35
83/703	246	309300.18	2218121.84
83/703	247	309296.85	2218122.54
83/703	248	309296.60	2218122.59
84/703	246	309300.18	2218121.84
84/703	249	309301.33	2218129.39
84/703	250	309301.36	2218129.63
85/703	249	309301.33	2218129.39
85/703	251	309298.84	2218129.84
86/703	247	309296.85	2218122.54
86/703	252	309296.27	2218119.41

87/703	244	309338.23	2218113.03
87/703	253	309335.55	2218099.93
88/703	243	309338.84	2218112.88
88/703	254	309342.38	2218126.42
88/703	255	309342.66	2218127.48
88/703	256	309346.75	2218126.40
89/703	254	309342.38	2218126.42
89/703	257	309338.56	2218127.42
90/703	233	309357.64	2218629.33
90/703	258	309356.04	2218629.69
91/703	241	309373.39	2218104.24
91/703	259	309370.23	2218091.03
92/703	191	309396.09	2218099.88
92/703	260	309409.17	2218096.68
92/703	261	309415.22	2218095.21
92/703	262	309439.70	2218089.23
92/703	263	309443.90	2218088.20
92/703	264	309455.17	2218085.45
92/703	265	309479.44	2218079.53
92/703	266	309479.60	2218079.49
92/703	267	309480.63	2218079.24
93/703	265	309479.44	2218079.53
93/703	268	309482.42	2218095.64
93/703	269	309482.48	2218095.96
93/703	270	309482.58	2218096.52
94/703	271	309485.18	2218095.12
94/703	268	309482.42	2218095.64
95/703	269	309482.48	2218095.96
95/703	272	309481.90	2218096.06
96/703	266	309479.60	2218079.49
96/703	273	309476.76	2218066.22
97/703	264	309455.17	2218085.45
97/703	274	309459.35	2218100.17
98/703	263	309443.90	2218088.20
98/703	275	309440.93	2218075.39
99/703	262	309439.70	2218089.23
99/703	276	309443.61	2218104.47
100/703	261	309415.22	2218095.21
100/703	277	309417.72	2218108.59
101/703	278	309405.56	2218082.76
101/703	260	309409.17	2218096.68
102/703	190	309399.30	2218111.91
102/703	279	309400.99	2218111.45
103/703	180	309339.07	2218647.57
103/703	280	309341.59	2218658.60
104/703	281	309626.35	2218079.63
104/703	282	309629.09	2218089.14
104/703	283	309633.29	2218104.20
104/703	284	309633.35	2218104.44
104/703	285	309637.11	2218117.91
104/703	286	309640.15	2218128.72
105/703	287	309659.80	2218098.32
105/703	288	309662.38	2218111.48
105/703	289	309660.48	2218111.86
106/703	284	309633.35	2218104.44
106/703	290	309616.69	2218108.92
106/703	291	309606.33	2218111.71
106/703	292	309581.79	2218118.30
106/703	293	309581.15	2218118.45
106/703	294	309542.81	2218127.37
107/703	295	309542.60	2218126.49
107/703	294	309542.81	2218127.37
107/703	296	309543.63	2218130.82
108/703	293	309581.15	2218118.45
108/703	297	309577.89	2218103.81
108/703	298	309577.61	2218102.52
108/703	299	309576.07	2218102.87
109/703	297	309577.89	2218103.81
109/703	300	309580.31	2218103.17
110/703	292	309581.79	2218118.30
110/703	301	309584.15	2218127.36

Согласовано:

Взам. инв. №

Подпись и дата

Инв. №

110/703	302	309585.17	2218131.29
110/703	303	309585.37	2218132.03
111/703	302	309585.17	2218131.29
111/703	304	309586.43	2218130.96
112/703	305	309582.12	2218127.88
112/703	301	309584.15	2218127.36
113/703	306	309612.83	2218123.57
113/703	307	309619.76	2218121.93
114/703	308	309603.52	2218096.20
114/703	291	309606.33	2218111.71
115/703	309	309625.28	2218090.20
115/703	282	309629.09	2218089.14
116/703	179	309325.21	2218650.51
116/703	310	309323.71	2218641.24
116/703	311	309322.97	2218636.67
116/703	312	309320.96	2218636.99
117/703	290	309616.69	2218108.92
117/703	307	309619.76	2218121.93
117/703	313	309620.21	2218123.83
117/703	314	309621.56	2218123.51
118/703	283	309633.29	2218104.20
118/703	315	309648.07	2218100.92
118/703	287	309659.80	2218098.32
118/703	316	309667.29	2218096.66
118/703	317	309672.91	2218095.02
118/703	318	309681.81	2218092.43
118/703	319	309699.88	2218087.15
118/703	320	309706.03	2218085.36
118/703	321	309724.55	2218079.95
118/703	322	309725.52	2218079.67
118/703	323	309725.83	2218079.58
119/703	322	309725.52	2218079.67
119/703	324	309725.20	2218078.60
120/703	319	309699.88	2218087.15
120/703	325	309704.19	2218102.62
120/703	326	309704.58	2218103.99
120/703	327	309703.75	2218104.22
121/703	325	309704.19	2218102.62
121/703	328	309709.37	2218101.07
122/703	320	309706.03	2218085.36
122/703	329	309701.83	2218069.13
123/703	330	309681.74	2218078.49
123/703	331	309678.69	2218079.21
124/703	317	309672.91	2218095.02
124/703	332	309677.12	2218108.72
125/703	316	309667.29	2218096.66
125/703	333	309662.95	2218080.82
125/703	334	309662.78	2218080.18
126/703	335	309659.88	2218081.66
126/703	333	309662.95	2218080.82
127/703	315	309648.07	2218100.92
127/703	336	309644.04	2218083.84
128/703	17	309372.93	2218704.43
128/703	337	309370.14	2218688.82
129/703	338	309624.64	2218148.40
129/703	339	309627.07	2218158.21
129/703	340	309627.24	2218158.93
129/703	341	309631.01	2218174.38
129/703	342	309631.07	2218174.62
129/703	343	309634.70	2218189.52
129/703	344	309634.96	2218190.55
129/703	345	309636.92	2218198.63
130/703	343	309634.70	2218189.52
130/703	346	309636.27	2218189.13
131/703	347	309633.24	2218190.97
131/703	344	309634.96	2218190.55
132/703	342	309631.07	2218174.62
132/703	348	309648.99	2218170.13
132/703	349	309665.51	2218165.98
132/703	350	309669.63	2218164.95
132/703	351	309683.76	2218161.40

132/703	352	309694.09	2218158.81
132/703	353	309719.58	2218152.41
132/703	354	309719.76	2218152.37
132/703	355	309738.71	2218147.61
132/703	356	309738.80	2218147.59
132/703	357	309739.85	2218147.33
133/703	355	309738.71	2218147.61
133/703	358	309742.14	2218161.40
133/703	359	309742.29	2218162.01
134/703	360	309743.99	2218160.93
134/703	358	309742.14	2218161.40
135/703	356	309738.80	2218147.59
135/703	361	309733.97	2218132.60
135/703	362	309741.79	2218130.08
136/703	353	309719.58	2218152.41
136/703	363	309722.69	2218167.06
136/703	364	309722.87	2218167.90
136/703	365	309723.04	2218168.74
137/703	363	309722.69	2218167.06
137/703	366	309729.11	2218166.29
138/703	364	309722.87	2218167.90
138/703	367	309716.04	2218169.67
139/703	354	309719.76	2218152.37
139/703	368	309716.67	2218143.34
139/703	369	309714.92	2218138.24
139/703	370	309719.71	2218136.91
140/703	368	309716.67	2218143.34
140/703	371	309715.27	2218143.76
140/703	372	309715.10	2218143.22
141/703	178	309315.91	2218652.48
141/703	373	309317.26	2218664.98
142/703	352	309694.09	2218158.81
142/703	374	309691.56	2218148.76
143/703	375	309687.55	2218178.19
143/703	376	309687.37	2218177.40
143/703	351	309683.76	2218161.40
144/703	350	309669.63	2218164.95
144/703	377	309672.21	2218179.47
145/703	349	309665.51	2218165.98
145/703	378	309661.72	2218150.15
145/703	379	309661.42	2218148.92
145/703	380	309661.17	2218147.85
146/703	381	309663.10	2218148.52
146/703	379	309661.42	2218148.92
147/703	378	309661.72	2218150.15
147/703	382	309660.21	2218150.51
148/703	348	309648.99	2218170.13
148/703	383	309652.52	2218185.34
148/703	384	309652.71	2218186.16
149/703	341	309631.01	2218174.38
149/703	385	309615.18	2218178.03
149/703	386	309597.24	2218182.16
149/703	387	309596.70	2218182.29
149/703	388	309586.05	2218184.74
149/703	389	309565.71	2218190.15
150/703	390	309563.87	2218182.88
150/703	391	309563.97	2218183.27
150/703	389	309565.71	2218190.15
150/703	392	309567.07	2218195.54
150/703	393	309567.20	2218196.08
151/703	386	309597.24	2218182.16
151/703	394	309593.22	2218165.07
152/703	395	309593.35	2218165.63
152/703	396	309591.51	2218166.06
153/703	397	309593.94	2218168.14
153/703	398	309595.53	2218167.76
154/703	177	309300.45	2218165.76
154/703	399	309302.87	2218669.19
155/703	400	309602.84	2218196.05
155/703	401	309599.96	2218196.70
155/703	402	309599.64	2218195.30

Каталог координат оси газопровода

Лист  
4

Согласовано:

Взам. инв. №

Подпись и дата

Инв. №

155/703	387	309596.70	2218182.29
156/703	403	309598.20	2218195.63
156/703	402	309599.64	2218195.30
157/703	385	309615.18	2218178.03
157/703	404	309611.64	2218162.98
157/703	405	309614.69	2218162.38
158/703	340	309627.24	2218158.93
158/703	406	309625.93	2218159.25
159/703	407	309657.72	2218206.90
159/703	408	309659.86	2218216.39
159/703	409	309660.63	2218219.70
159/703	410	309663.54	2218232.12
159/703	411	309663.69	2218232.74
159/703	412	309663.95	2218233.84
160/703	411	309663.69	2218232.74
160/703	413	309647.28	2218236.82
160/703	414	309636.62	2218239.47
160/703	415	309613.97	2218245.11
160/703	416	309613.76	2218245.16
160/703	417	309612.98	2218245.36
160/703	418	309578.53	2218253.93
160/703	419	309574.77	2218254.87
160/703	420	309574.06	2218255.04
161/703	418	309578.53	2218253.93
161/703	421	309579.01	2218256.42
161/703	422	309581.02	2218266.71
161/703	423	309581.15	2218267.34
162/703	422	309581.02	2218266.71
162/703	424	309574.55	2218268.32
163/703	419	309574.77	2218254.87
163/703	425	309574.33	2218253.12
164/703	415	309613.97	2218245.11
164/703	426	309617.15	2218259.25
164/703	427	309617.28	2218259.80
164/703	428	309617.47	2218260.64
165/703	429	309618.77	2218259.47
165/703	427	309617.28	2218259.80
166/703	416	309613.76	2218245.16
166/703	430	309611.23	2218233.50
166/703	431	309611.13	2218233.03
167/703	414	309636.62	2218239.47
167/703	432	309634.07	2218229.16
168/703	413	309647.28	2218236.82
168/703	433	309650.42	2218251.71
168/703	434	309650.46	2218251.93
168/703	435	309650.59	2218252.53
169/703	176	309290.00	2218657.98
169/703	436	309287.02	2218644.33
169/703	437	309286.85	2218643.58
169/703	438	309289.78	2218642.94
170/703	439	309648.79	2218252.05
170/703	433	309650.42	2218251.71
171/703	410	309663.54	2218232.12
171/703	440	309680.68	2218227.57
171/703	441	309690.49	2218224.96
171/703	442	309705.69	2218220.92
171/703	443	309713.17	2218218.93
171/703	444	309723.04	2218216.31
171/703	445	309723.33	2218216.23
171/703	446	309749.73	2218209.21
171/703	447	309750.44	2218209.02
171/703	448	309751.11	2218208.84
172/703	446	309749.73	2218209.21
172/703	449	309751.94	2218217.56
172/703	450	309753.19	2218221.73
172/703	451	309754.25	2218225.24
172/703	452	309754.37	2218225.66
173/703	451	309754.25	2218225.24
173/703	453	309751.77	2218225.99
174/703	450	309753.19	2218221.73
174/703	454	309761.00	2218219.40

175/703	447	309750.44	2218209.02
175/703	455	309746.61	2218195.00
175/703	456	309746.53	2218194.71
175/703	457	309742.89	2218195.70
176/703	455	309746.61	2218195.00
176/703	458	309755.83	2218192.60
177/703	444	309723.04	2218216.31
177/703	459	309720.60	2218206.97
178/703	445	309723.33	2218216.23
178/703	460	309726.09	2218227.30
178/703	461	309726.37	2218228.43
179/703	442	309705.69	2218220.92
179/703	462	309703.00	2218209.98
180/703	436	309287.02	2218644.33
180/703	463	309285.61	2218644.64
181/703	441	309690.49	2218224.96
181/703	464	309687.53	2218213.53
182/703	440	309680.68	2218227.57
182/703	465	309683.49	2218239.89
182/703	466	309683.87	2218241.53
182/703	467	309682.49	2218241.84
183/703	465	309683.49	2218239.89
183/703	468	309685.71	2218239.38
184/703	408	309659.86	2218216.39
184/703	469	309667.75	2218214.55
185/703	409	309660.63	2218219.70
185/703	470	309657.11	2218220.53
186/703	471	309660.95	2218061.88
186/703	472	309659.33	2218062.19
186/703	473	309656.61	2218050.22
186/703	474	309656.51	2218049.79
186/703	475	309653.45	2218036.30
186/703	476	309653.43	2218036.20
186/703	477	309650.52	2218023.42
186/703	478	309647.71	2218010.75
187/703	479	309648.44	2218023.89
187/703	477	309650.52	2218023.42
187/703	480	309652.65	2218022.94
188/703	476	309653.43	2218036.20
188/703	481	309622.07	2218044.85
188/703	482	309620.93	2218045.17
188/703	483	309584.98	2218054.51
188/703	484	309582.29	2218055.21
188/703	485	309581.20	2218055.49
189/703	484	309582.29	2218055.21
189/703	486	309581.25	2218050.59
190/703	487	309585.72	2218057.32
190/703	483	309584.98	2218054.51
191/703	175	309280.99	2218659.89
191/703	488	309283.89	2218674.33
192/703	481	309622.07	2218044.85
192/703	489	309618.30	2218031.01
193/703	482	309620.93	2218045.17
193/703	490	309624.12	2218059.17
193/703	491	309624.21	2218059.57
193/703	492	309624.30	2218059.96
194/703	493	309625.20	2218059.35
194/703	491	309624.21	2218059.57
195/703	490	309624.12	2218059.17
195/703	494	309621.31	2218059.81
196/703	475	309653.45	2218036.30
196/703	495	309686.84	2218027.64
196/703	496	309687.00	2218027.60
196/703	497	309712.76	2218020.92
196/703	498	309713.12	2218020.83
196/703	499	309714.41	2218020.50
197/703	497	309712.76	2218020.92
197/703	500	309713.51	2218023.81
198/703	498	309713.12	2218020.83
198/703	501	309711.17	2218011.97
198/703	502	309710.87	2218008.93

Каталог координат оси газопровода

Лист  
5

Согласовано:

Взам. инв. №

Подпись и дата

Инв. №

199/703	496	309687.00	2218027.60
199/703	503	309691.03	2218045.16
200/703	504	309683.90	2218014.33
200/703	495	309686.84	2218027.64
201/703	473	309656.61	2218050.22
201/703	505	309654.76	2218050.64
202/703	474	309656.51	2218049.79
202/703	506	309658.37	2218049.36
203/703	507	309634.96	2218002.78
203/703	508	309632.00	2217991.13
203/703	509	309628.32	2217976.50
203/703	510	309628.15	2217975.86
204/703	511	309628.41	2217975.81
204/703	510	309628.15	2217975.86
204/703	512	309618.87	2217977.79
204/703	513	309617.82	2217978.01
204/703	514	309614.84	2217965.98
204/703	515	309612.04	2217954.94
205/703	516	309606.69	2217946.85
205/703	517	309604.36	2217936.33
205/703	518	309604.29	2217936.01
205/703	519	309601.20	2217921.74
205/703	520	309601.03	2217920.95
205/703	521	309600.96	2217920.63
206/703	519	309601.20	2217921.74
206/703	522	309590.17	2217924.27
206/703	523	309577.47	2217927.18
206/703	524	309569.88	2217928.92
206/703	525	309552.60	2217932.87
206/703	526	309538.79	2217936.04
206/703	527	309534.98	2217936.91
206/703	528	309529.70	2217937.88
206/703	529	309505.81	2217942.24
206/703	530	309505.60	2217942.28
206/703	531	309503.71	2217942.63
207/703	174	309261.07	2218663.72
207/703	532	309260.92	2218662.90
207/703	533	309261.95	2218649.99
208/703	529	309505.81	2217942.24
208/703	534	309502.73	2217928.53
208/703	535	309496.82	2217929.77
209/703	530	309505.60	2217942.28
209/703	536	309507.39	2217950.99
209/703	537	309509.43	2217959.26
209/703	538	309509.73	2217960.47
209/703	539	309505.59	2217961.41
210/703	528	309529.70	2217937.88
210/703	540	309532.27	2217953.16
211/703	537	309509.43	2217959.26
211/703	541	309513.13	2217958.34
212/703	525	309552.60	2217932.87
212/703	542	309556.71	2217948.13
212/703	543	309552.92	2217948.97
213/703	544	309557.19	2217948.03
213/703	542	309556.71	2217948.13
214/703	524	309569.88	2217928.92
214/703	545	309565.92	2217910.24
215/703	523	309577.47	2217927.18
215/703	546	309580.72	2217939.70
216/703	547	309261.58	2218678.91
216/703	173	309258.63	2218664.19
217/703	522	309590.17	2217924.27
217/703	548	309587.51	2217911.21
218/703	518	309604.29	2217936.01
218/703	549	309606.92	2217935.44
219/703	520	309601.03	2217920.95
219/703	550	309616.64	2217917.20
219/703	551	309624.71	2217915.25
219/703	552	309642.27	2217911.03
219/703	553	309644.29	2217910.54
219/703	554	309649.20	2217909.36

219/703	555	309653.43	2217908.34
219/703	556	309654.70	2217908.03
219/703	557	309661.66	2217906.36
219/703	558	309674.10	2217903.74
219/703	559	309686.64	2217901.10
219/703	560	309688.06	2217900.80
219/703	561	309688.98	2217900.60
220/703	560	309688.06	2217900.80
220/703	562	309689.91	2217908.81
220/703	563	309690.16	2217911.33
221/703	559	309686.64	2217901.10
221/703	564	309682.81	2217886.25
222/703	558	309674.10	2217903.74
222/703	565	309676.30	2217915.45
223/703	556	309654.70	2217908.03
223/703	566	309651.40	2217892.19
224/703	552	309642.27	2217911.03
224/703	567	309638.55	2217897.35
225/703	568	309648.16	2217924.81
225/703	553	309644.29	2217910.54
226/703	550	309616.64	2217917.20
226/703	569	309613.49	2217902.41
226/703	570	309613.11	2217900.65
226/703	571	309612.80	2217899.17
227/703	569	309613.49	2217902.41
227/703	572	309618.01	2217901.44
228/703	570	309613.11	2217900.65
228/703	573	309610.47	2217901.21
229/703	170	309236.31	2218669.51
229/703	574	309233.49	2218656.70
229/703	575	309233.28	2218655.77
229/703	576	309233.18	2218655.34
230/703	574	309233.49	2218656.70
230/703	577	309238.23	2218655.66
231/703	551	309624.71	2217915.25
231/703	578	309628.17	2217929.76
232/703	514	309614.84	2217965.98
232/703	579	309613.87	2217966.22
233/703	509	309628.32	2217976.50
233/703	580	309629.45	2217976.23
233/703	581	309671.81	2217966.08
233/703	582	309688.26	2217962.14
233/703	583	309688.42	2217962.10
233/703	584	309688.57	2217962.71
233/703	585	309709.09	2217957.51
233/703	586	309710.19	2217957.23
234/703	585	309709.09	2217957.51
234/703	587	309712.33	2217973.02
234/703	588	309711.89	2217973.13
235/703	589	309685.93	2217948.52
235/703	590	309692.67	2217946.76
236/703	582	309688.26	2217962.14
236/703	591	309685.96	2217948.69
236/703	589	309685.93	2217948.52
236/703	592	309685.76	2217947.49
237/703	591	309685.96	2217948.69
237/703	593	309680.99	2217949.26
237/703	594	309680.06	2217949.95
238/703	595	309675.71	2217979.70
238/703	581	309671.81	2217966.08
239/703	580	309629.45	2217976.23
239/703	596	309626.17	2217963.07
240/703	512	309618.87	2217977.79
240/703	597	309619.04	2217978.60
240/703	598	309599.19	2217984.10
240/703	599	309565.72	2217993.36
240/703	600	309564.62	2217993.67
240/703	601	309563.60	2217993.95
241/703	602	309564.58	2217989.25
241/703	599	309565.72	2217993.36
242/703	600	309564.62	2217993.67

Каталог координат оси газопровода

Лист

6

Согласовано:

Взам. инв. №

Подпись и дата

Инв. №

242/703	603	309565.11	2217995.42
243/703	598	309599.19	2217984.10
243/703	604	309601.77	2217994.52
244/703	605	309228.85	2218656.74
244/703	575	309233.28	2218655.77
245/703	508	309632.00	2217991.13
245/703	606	309637.77	2217989.72
246/703	607	309455.05	2217884.74
246/703	608	309442.67	2217887.45
246/703	609	309410.20	2217894.41
246/703	610	309404.25	2217896.00
246/703	611	309378.57	2217902.90
246/703	612	309367.52	2217906.03
247/703	611	309378.57	2217902.90
247/703	613	309380.66	2217913.24
248/703	609	309410.20	2217894.41
248/703	614	309407.08	2217873.90
248/703	615	309406.97	2217873.43
248/703	616	309397.90	2217834.75
248/703	617	309397.84	2217834.48
248/703	618	309393.24	2217815.30
248/703	619	309388.58	2217795.80
248/703	620	309384.93	2217779.91
248/703	621	309383.48	2217773.60
248/703	622	309383.02	2217771.58
249/703	621	309383.48	2217773.60
249/703	623	309411.64	2217767.87
249/703	624	309411.56	2217767.48
250/703	620	309384.93	2217779.91
250/703	625	309362.50	2217785.74
250/703	626	309359.27	2217786.58
251/703	625	309362.50	2217785.74
251/703	627	309359.73	2217772.35
251/703	628	309353.70	2217773.53
252/703	618	309393.24	2217815.30
252/703	629	309364.87	2217821.84
252/703	630	309363.75	2217822.10
253/703	629	309364.87	2217821.84
253/703	631	309365.17	2217823.14
254/703	616	309397.90	2217834.75
254/703	632	309423.26	2217828.14
254/703	633	309427.96	2217826.92
254/703	634	309427.04	2217821.57
255/703	632	309423.26	2217828.14
255/703	635	309424.49	2217832.86
256/703	617	309397.84	2217834.48
256/703	636	309366.36	2217842.24
256/703	637	309364.94	2217842.59
257/703	638	309366.96	2217845.52
257/703	636	309366.36	2217842.24
258/703	14	309338.19	2218711.20
258/703	639	309335.28	2218695.80
259/703	169	309227.98	2218671.33
259/703	640	309230.37	2218686.68
260/703	614	309407.08	2217873.90
260/703	641	309425.18	2217870.35
260/703	642	309424.51	2217865.19
260/703	643	309437.03	2217861.25
261/703	615	309406.97	2217873.43
261/703	644	309377.30	2217880.82
261/703	645	309375.12	2217881.37
261/703	646	309376.34	2217890.68
262/703	644	309377.30	2217880.82
262/703	647	309375.70	2217874.40
263/703	648	309444.16	2217893.57
263/703	608	309442.67	2217887.45
264/703	649	309356.04	2217916.78
264/703	650	309344.82	2217918.88
264/703	651	309331.76	2217921.29
264/703	652	309317.53	2217924.22
264/703	653	309306.96	2217926.55

265/703	652	309317.53	2217924.22
265/703	654	309317.68	2217924.98
266/703	651	309331.76	2217921.29
266/703	655	309328.36	2217905.05
266/703	656	309327.16	2217899.32
266/703	657	309326.10	2217894.28
266/703	658	309321.17	2217870.72
266/703	659	309320.55	2217867.77
266/703	660	309320.73	2217867.58
266/703	661	309320.63	2217867.44
266/703	662	309315.81	2217859.76
266/703	663	309313.27	2217855.73
266/703	664	309306.40	2217844.76
267/703	663	309313.27	2217855.73
267/703	665	309308.05	2217858.72
268/703	662	309315.81	2217859.76
268/703	666	309327.41	2217853.18
268/703	667	309333.09	2217849.95
268/703	668	309333.53	2217849.70
268/703	669	309329.96	2217843.55
269/703	658	309321.17	2217870.72
269/703	670	309315.35	2217872.21
269/703	671	309306.71	2217874.15
270/703	168	309209.93	2218675.29
270/703	672	309212.18	2218686.76
271/703	657	309326.10	2217894.28
271/703	673	309319.04	2217895.20
272/703	656	309327.16	2217899.32
272/703	674	309339.36	2217896.84
272/703	675	309342.19	2217896.26
272/703	676	309342.83	2217896.13
273/703	675	309342.19	2217896.26
273/703	677	309340.67	2217889.79
274/703	674	309339.36	2217896.84
274/703	678	309341.36	2217905.92
275/703	655	309328.36	2217905.05
275/703	679	309315.08	2217907.60
276/703	650	309344.82	2217918.88
276/703	680	309344.88	2217919.25
277/703	681	309297.20	2217928.57
277/703	682	309295.61	2217929.20
277/703	683	309278.58	2217932.69
278/703	683	309278.58	2217932.69
278/703	684	309275.39	2217912.04
278/703	685	309274.66	2217907.33
278/703	686	309272.95	2217896.23
278/703	687	309271.43	2217886.39
278/703	688	309276.87	2217885.22
278/703	689	309276.66	2217884.27
279/703	686	309272.95	2217896.23
279/703	690	309279.60	2217895.10
280/703	685	309274.66	2217907.33
280/703	691	309257.51	2217908.56
280/703	692	309242.98	2217909.61
280/703	693	309238.04	2217909.96
280/703	694	309230.02	2217910.54
280/703	695	309227.68	2217906.12
280/703	696	309227.55	2217905.89
281/703	692	309242.98	2217909.61
281/703	697	309241.69	2217897.39
282/703	167	309207.22	2218675.88
282/703	698	309205.18	2218664.56
283/703	684	309275.39	2217912.04
283/703	699	309277.12	2217911.77
284/703	682	309295.61	2217929.20
284/703	700	309296.09	2217931.49
285/703	701	309303.89	2217834.73
285/703	702	309298.15	2217824.80
285/703	703	309297.95	2217824.45
285/703	704	309292.41	2217814.73
285/703	705	309291.39	2217812.93

Каталог координат оси газопровода

Лист  
7

Согласовано:

Взам. инв. №

Подпись и дата

Инв. №

285/703	706	309291.07	2217812.37
286/703	707	309250.35	2217828.35
286/703	708	309250.64	2217828.81
286/703	709	309256.16	2217837.77
286/703	710	309260.46	2217835.32
287/703	705	309291.39	2217812.93
287/703	711	309322.09	2217794.99
287/703	712	309324.56	2217793.54
287/703	713	309325.29	2217793.12
288/703	712	309324.56	2217793.54
288/703	714	309330.89	2217804.59
289/703	711	309322.09	2217794.99
289/703	715	309316.10	2217785.12
290/703	716	309291.92	2217815.04
290/703	717	309287.17	2217806.68
290/703	718	309286.75	2217805.68
291/703	719	309263.07	2217839.98
291/703	720	309239.67	2217851.76
291/703	721	309229.48	2217856.89
291/703	722	309227.20	2217852.77
291/703	723	309209.85	2217862.79
291/703	724	309206.14	2217864.93
291/703	725	309205.45	2217865.33
292/703	724	309206.14	2217864.93
292/703	726	309199.21	2217853.42
292/703	727	309206.11	2217849.26
293/703	726	309199.21	2217853.42
293/703	728	309198.52	2217852.27
293/703	729	309190.71	2217856.98
294/703	723	309209.85	2217862.79
294/703	730	309216.48	2217873.60
294/703	731	309210.89	2217877.17
295/703	720	309239.67	2217851.76
295/703	732	309241.88	2217855.67
296/703	166	309190.47	2218679.55
296/703	733	309184.58	2218690.06
296/703	734	309179.93	2218687.88
297/703	704	309292.41	2217814.73
297/703	716	309291.92	2217815.04
297/703	735	309280.92	2217822.07
297/703	736	309266.92	2217831.02
297/703	737	309260.39	2217835.19
297/703	710	309260.46	2217835.32
297/703	719	309263.07	2217839.98
297/703	738	309265.44	2217844.22
297/703	739	309265.91	2217845.07
297/703	740	309266.20	2217845.58
298/703	738	309265.44	2217844.22
298/703	741	309266.80	2217843.46
299/703	736	309266.92	2217831.02
299/703	742	309259.35	2217819.75
300/703	735	309280.92	2217822.07
300/703	743	309275.06	2217813.14
300/703	744	309273.49	2217810.34
301/703	703	309297.95	2217824.45
301/703	745	309297.29	2217824.83
302/703	702	309298.15	2217824.80
302/703	746	309303.14	2217821.72
303/703	747	309473.83	2217877.66
303/703	748	309490.13	2217874.23
303/703	749	309492.64	2217873.70
303/703	750	309516.88	2217868.58
303/703	751	309528.12	2217866.20
303/703	752	309550.80	2217861.41
303/703	753	309563.80	2217858.70
304/703	752	309550.80	2217861.41
304/703	754	309553.16	2217874.51
305/703	755	309519.94	2217867.93
305/703	756	309517.65	2217856.00
305/703	757	309514.13	2217837.71
305/703	758	309512.19	2217827.59

305/703	759	309511.44	2217823.70
305/703	760	309507.59	2217807.23
305/703	761	309502.96	2217787.45
305/703	762	309498.51	2217768.44
305/703	763	309493.84	2217748.45
305/703	764	309490.98	2217736.26
305/703	765	309490.50	2217734.20
306/703	763	309493.84	2217748.45
306/703	766	309518.42	2217740.96
306/703	767	309522.09	2217739.84
306/703	768	309518.90	2217728.50
307/703	766	309518.42	2217740.96
307/703	769	309521.89	2217751.46
308/703	764	309490.98	2217736.26
308/703	770	309465.03	2217742.00
309/703	164	309184.01	2218669.42
309/703	771	309172.93	2218671.83
310/703	762	309498.51	2217768.44
310/703	772	309486.93	2217771.35
310/703	773	309470.69	2217775.43
310/703	774	309470.10	2217775.58
310/703	775	309469.88	2217775.63
311/703	774	309470.10	2217775.58
311/703	776	309471.98	2217783.64
311/703	777	309468.42	2217784.47
312/703	761	309502.96	2217787.45
312/703	778	309531.09	2217780.62
312/703	779	309532.83	2217780.20
312/703	780	309531.64	2217775.30
313/703	778	309531.09	2217780.62
313/703	781	309531.69	2217783.10
314/703	760	309507.59	2217807.23
314/703	782	309477.79	2217815.08
314/703	783	309477.83	2217815.28
314/703	784	309479.09	2217821.69
315/703	783	309477.83	2217815.28
315/703	785	309477.18	2217815.40
315/703	786	309476.60	2217812.46
316/703	758	309512.19	2217827.59
316/703	787	309539.03	2217820.70
316/703	788	309539.82	2217820.50
316/703	789	309541.14	2217820.16
317/703	788	309539.82	2217820.50
317/703	790	309538.76	2217816.37
318/703	791	309539.24	2217821.51
318/703	787	309539.03	2217820.70
319/703	757	309514.13	2217837.71
319/703	792	309473.40	2217844.00
319/703	793	309474.07	2217847.71
320/703	756	309517.65	2217856.00
320/703	794	309547.41	2217848.58
321/703	749	309492.64	2217873.70
321/703	795	309490.78	2217863.40
322/703	796	309490.88	2217863.91
322/703	797	309489.30	2217864.18
323/703	748	309490.13	2217874.23
323/703	798	309491.57	2217881.01
324/703	799	309575.60	2217856.68
324/703	800	309592.53	2217852.08
324/703	801	309600.39	2217849.94
324/703	802	309615.05	2217846.86
324/703	803	309624.09	2217844.96
324/703	804	309624.75	2217847.51
325/703	802	309615.05	2217846.86
325/703	805	309618.50	2217864.36
325/703	806	309618.95	2217865.40
326/703	801	309600.39	2217849.94
326/703	807	309597.19	2217836.76
326/703	808	309595.65	2217830.42
326/703	809	309592.74	2217818.44
326/703	810	309587.83	2217798.18

Согласовано:

Взам. инв. №

Инв. №  
Подпись и дата

326/703	811	309587.68	2217797.56
326/703	812	309581.25	2217799.00
326/703	813	309579.72	2217792.58
326/703	814	309577.98	2217785.26
326/703	815	309572.60	2217762.69
326/703	816	309570.25	2217752.88
326/703	817	309566.35	2217735.43
326/703	818	309562.42	2217717.86
326/703	819	309562.29	2217717.27
327/703	818	309562.42	2217717.86
327/703	820	309557.34	2217719.00
328/703	817	309566.35	2217735.43
328/703	821	309580.98	2217731.22
328/703	822	309589.33	2217728.83
328/703	823	309591.51	2217737.54
329/703	821	309580.98	2217731.22
329/703	824	309577.72	2217716.45
329/703	825	309577.54	2217715.62
329/703	826	309577.47	2217715.29
330/703	824	309577.72	2217716.45
330/703	827	309585.71	2217714.45
330/703	828	309586.36	2217714.29
331/703	827	309585.71	2217714.45
331/703	829	309584.99	2217711.10
331/703	830	309584.43	2217709.57
332/703	816	309570.25	2217752.88
332/703	831	309562.26	2217754.83
332/703	832	309561.04	2217755.12
332/703	833	309560.95	2217754.73
333/703	834	309562.63	2217756.35
333/703	831	309562.26	2217754.83
334/703	835	309185.46	2218589.54
334/703	836	309190.24	2218615.04
334/703	837	309195.27	2218613.93
334/703	838	309216.07	2218609.33
334/703	839	309222.68	2218607.88
334/703	840	309229.40	2218606.39
334/703	841	309248.10	2218602.26
334/703	842	309258.20	2218600.03
334/703	843	309264.74	2218598.59
334/703	844	309282.68	2218594.36
334/703	845	309284.18	2218594.01
334/703	846	309297.74	2218590.81
334/703	847	309300.20	2218590.23
334/703	848	309318.84	2218585.83
334/703	849	309319.81	2218585.62
334/703	850	309335.14	2218582.23
334/703	851	309344.48	2218580.43
334/703	852	309347.01	2218579.94
334/703	853	309347.88	2218579.77
335/703	852	309347.01	2218579.94
335/703	854	309344.87	2218565.30
336/703	815	309572.60	2217762.69
336/703	855	309594.45	2217758.68
337/703	814	309577.98	2217785.26
337/703	856	309592.46	2217782.22
337/703	857	309592.82	2217783.64
337/703	858	309595.41	2217783.01
338/703	813	309579.72	2217792.58
338/703	859	309572.17	2217794.51
338/703	860	309572.02	2217794.55
338/703	861	309571.67	2217793.18
339/703	859	309572.17	2217794.51
339/703	862	309572.22	2217794.70
340/703	810	309587.83	2217798.18
340/703	863	309603.19	2217794.55
341/703	809	309592.74	2217818.44
341/703	864	309579.62	2217821.31
341/703	865	309578.57	2217821.54
342/703	808	309595.65	2217830.42
342/703	866	309610.22	2217826.94

342/703	867	309610.53	2217826.87
342/703	868	309611.76	2217826.58
343/703	867	309610.53	2217826.87
343/703	869	309610.81	2217828.04
344/703	866	309610.22	2217826.94
344/703	870	309610.02	2217826.10
345/703	871	309587.29	2217838.94
345/703	807	309597.19	2217836.76
346/703	800	309592.53	2217852.08
346/703	872	309595.87	2217869.54
346/703	873	309596.47	2217872.67
346/703	874	309596.77	2217874.25
347/703	873	309596.47	2217872.67
347/703	875	309592.83	2217873.36
348/703	872	309595.87	2217869.54
348/703	876	309599.57	2217868.83
349/703	877	309634.30	2217848.02
349/703	878	309646.22	2217844.30
349/703	879	309658.50	2217841.04
349/703	880	309660.35	2217840.55
349/703	881	309675.79	2217836.78
349/703	882	309678.53	2217850.14
350/703	880	309660.35	2217840.55
350/703	883	309657.29	2217827.41
350/703	884	309654.76	2217816.59
350/703	885	309652.24	2217805.79
350/703	886	309648.97	2217791.81
350/703	887	309644.15	2217771.14
350/703	888	309641.28	2217758.85
350/703	889	309641.13	2217758.24
350/703	890	309644.68	2217757.68
350/703	891	309642.01	2217745.40
350/703	892	309637.52	2217724.74
350/703	893	309633.71	2217707.16
350/703	894	309633.48	2217706.12
350/703	895	309633.27	2217705.15
351/703	893	309633.71	2217707.16
351/703	896	309626.96	2217708.57
351/703	897	309617.56	2217710.54
351/703	898	309615.94	2217703.46
352/703	894	309633.48	2217706.12
352/703	899	309646.71	2217703.30
352/703	900	309644.78	2217694.97
353/703	901	309620.65	2217728.21
353/703	892	309637.52	2217724.74
354/703	891	309642.01	2217745.40
354/703	902	309654.30	2217742.81
355/703	888	309641.28	2217758.85
355/703	903	309632.70	2217761.01
355/703	904	309629.66	2217761.78
355/703	905	309628.45	2217762.09
356/703	904	309629.66	2217761.78
356/703	906	309626.85	2217751.78
357/703	903	309632.70	2217761.01
357/703	907	309634.32	2217768.28
358/703	887	309644.15	2217771.14
358/703	908	309655.59	2217769.10
358/703	909	309656.50	2217768.94
359/703	885	309652.24	2217805.79
359/703	910	309640.84	2217808.31
360/703	911	309346.65	2218592.49
360/703	912	309347.01	2218592.42
360/703	851	309344.48	2218580.43
361/703	884	309654.76	2217816.59
361/703	913	309667.14	2217813.88
361/703	914	309668.64	2217813.55
361/703	915	309671.36	2217812.96
362/703	916	309668.16	2217811.34
362/703	914	309668.64	2217813.55
363/703	883	309657.29	2217827.41
363/703	917	309641.82	2217831.10

Каталог координат оси газопровода

Лист

9

Согласовано:

Взам. инв. №

Подпись и дата

Инв. №

364/703	879	309658.50	2217841.04
364/703	918	309661.33	2217853.19
365/703	919	309648.49	2217855.92
365/703	920	309648.82	2217854.91
365/703	878	309646.22	2217844.30
366/703	921	309448.74	2217603.47
366/703	922	309447.44	2217591.82
367/703	923	309475.05	2217635.53
367/703	924	309496.68	2217632.33
368/703	925	309429.99	2217565.83
368/703	926	309430.39	2217570.67
369/703	927	309429.86	2217570.71
369/703	926	309430.39	2217570.67
369/703	928	309453.32	2217568.57
369/703	929	309458.09	2217602.65
370/703	930	309434.83	2217613.13
370/703	931	309433.94	2217604.78
370/703	921	309448.74	2217603.47
370/703	929	309458.09	2217602.65
370/703	932	309471.68	2217601.45
370/703	923	309475.05	2217635.53
370/703	933	309477.59	2217661.27
371/703	934	309475.59	2217661.53
371/703	935	309477.26	2217674.10
371/703	936	309478.77	2217682.93
371/703	937	309479.32	2217686.11
371/703	938	309479.49	2217687.14
372/703	937	309479.32	2217686.11
372/703	939	309448.35	2217694.04
372/703	940	309449.18	2217698.19
373/703	936	309478.77	2217682.93
373/703	941	309507.15	2217676.25
373/703	942	309511.51	2217675.44
373/703	943	309511.98	2217675.35
373/703	944	309512.46	2217675.27
374/703	945	309511.91	2217674.94
374/703	943	309511.98	2217675.35
375/703	849	309319.81	2218585.62
375/703	946	309318.02	2218573.46
376/703	942	309511.51	2217675.44
376/703	947	309513.60	2217686.50
377/703	948	309430.22	2217667.38
377/703	949	309447.10	2217665.11
377/703	950	309447.95	2217665.00
377/703	934	309475.59	2217661.53
377/703	933	309477.59	2217661.27
377/703	951	309506.87	2217658.43
377/703	952	309519.21	2217657.19
378/703	951	309506.87	2217658.43
378/703	953	309506.71	2217656.79
379/703	950	309447.95	2217665.00
379/703	954	309449.68	2217674.85
379/703	955	309449.85	2217675.81
380/703	949	309447.10	2217665.11
380/703	956	309446.26	2217656.82
381/703	957	309609.80	2217640.07
381/703	958	309611.96	2217650.58
381/703	959	309612.58	2217653.56
381/703	960	309613.97	2217661.33
381/703	961	309614.11	2217662.11
382/703	960	309613.97	2217661.33
382/703	962	309631.57	2217657.06
382/703	963	309632.22	2217656.90
382/703	964	309633.32	2217661.44
383/703	962	309631.57	2217657.06
383/703	965	309631.39	2217656.31
384/703	958	309611.96	2217650.58
384/703	966	309609.63	2217651.06
385/703	967	309528.57	2217645.56
385/703	968	309539.07	2217644.81
385/703	969	309545.06	2217644.41

385/703	970	309560.61	2217643.37
385/703	971	309563.29	2217643.19
385/703	972	309580.79	2217642.01
385/703	973	309586.19	2217641.65
385/703	974	309597.88	2217640.87
385/703	957	309609.80	2217640.07
385/703	975	309616.20	2217639.64
385/703	976	309618.11	2217639.51
386/703	975	309616.20	2217639.64
386/703	977	309615.15	2217622.68
386/703	978	309623.57	2217621.92
386/703	979	309624.09	2217621.88
387/703	974	309597.88	2217640.87
387/703	980	309597.09	2217626.26
387/703	981	309596.81	2217621.24
387/703	982	309597.81	2217621.16
388/703	13	309328.41	2218713.46
388/703	983	309330.67	2218724.95
389/703	848	309318.84	2218585.83
389/703	984	309322.33	2218600.03
390/703	973	309586.19	2217641.65
390/703	985	309588.43	2217658.08
390/703	986	309588.81	2217659.47
391/703	987	309567.52	2217675.40
391/703	988	309566.35	2217675.72
392/703	971	309563.29	2217643.19
392/703	989	309561.83	2217628.51
392/703	990	309561.67	2217626.94
392/703	991	309561.55	2217625.74
393/703	990	309561.67	2217626.94
393/703	992	309563.41	2217626.77
394/703	970	309560.61	2217643.37
394/703	993	309563.33	2217658.69
394/703	988	309566.35	2217675.72
394/703	994	309567.10	2217679.96
394/703	995	309567.19	2217680.44
395/703	994	309567.10	2217679.96
395/703	996	309553.02	2217682.47
395/703	997	309552.25	2217682.61
396/703	993	309563.33	2217658.69
396/703	998	309547.85	2217661.92
396/703	999	309548.08	2217663.02
397/703	969	309545.06	2217644.41
397/703	1000	309545.27	2217647.55
398/703	968	309539.07	2217644.81
398/703	1001	309536.66	2217627.71
399/703	1002	309288.78	2217652.62
399/703	1003	309288.60	2217652.74
399/703	1004	309279.64	2217658.71
399/703	1005	309270.48	2217664.80
400/703	1006	309326.91	2217644.16
400/703	1007	309294.64	2217589.63
400/703	1008	309293.94	2217588.45
400/703	1009	309292.94	2217586.74
401/703	1008	309293.94	2217588.45
401/703	1010	309297.31	2217586.46
402/703	847	309300.20	2218590.23
402/703	1011	309302.31	2218602.01
403/703	1012	309292.26	2217591.04
403/703	1007	309294.64	2217589.63
404/703	1013	309342.67	2217634.17
404/703	1014	309334.49	2217618.75
404/703	1015	309315.39	2217580.16
404/703	1016	309314.41	2217578.18
404/703	1017	309314.08	2217577.53
405/703	1016	309314.41	2217578.18
405/703	1018	309319.62	2217575.60
406/703	1019	309311.26	2217582.20
406/703	1015	309315.39	2217580.16
407/703	1023	309181.52	2217762.01
407/703	1024	309176.16	2217767.46

Согласовано:

Взам. инв. №

Подпись и дата

Инв. №

408/703	846	309297.74	2218590.81
408/703	1025	309296.42	2218578.02
409/703	1026	309267.55	2217671.59
409/703	1027	309272.37	2217678.75
409/703	1028	309244.44	2217704.22
409/703	1029	309243.54	2217705.03
409/703	1030	309243.05	2217704.48
409/703	1031	309219.66	2217726.85
409/703	1032	309213.70	2217732.56
409/703	1033	309215.12	2217734.03
409/703	1034	309184.91	2217765.36
409/703	1035	309184.13	2217764.58
409/703	1023	309181.52	2217762.01
409/703	1036	309170.97	2217751.63
409/703	1037	309145.84	2217726.91
409/703	1038	309145.44	2217726.51
409/703	1039	309135.28	2217737.63
410/703	1037	309145.84	2217726.91
410/703	1040	309148.28	2217724.43
411/703	1036	309170.97	2217751.63
411/703	1041	309164.63	2217758.36
411/703	1042	309142.77	2217781.60
411/703	1043	309141.37	2217783.10
411/703	1044	309137.00	2217787.74
411/703	1045	309135.39	2217789.46
412/703	1043	309141.37	2217783.10
412/703	1046	309153.62	2217797.26
412/703	1047	309147.68	2217803.22
412/703	1048	309147.35	2217803.55
413/703	1047	309147.68	2217803.22
413/703	1049	309150.42	2217805.95
414/703	1042	309142.77	2217781.60
414/703	1050	309138.11	2217776.82
415/703	1035	309184.13	2217764.58
415/703	1051	309183.40	2217765.33
415/703	1052	309195.39	2217779.32
415/703	1053	309182.75	2217791.68
415/703	1054	309183.25	2217792.29
415/703	1055	309200.37	2217813.10
415/703	1056	309201.26	2217814.19
415/703	1057	309201.72	2217814.75
416/703	1055	309200.37	2217813.10
416/703	1058	309209.29	2217807.30
417/703	1056	309201.26	2217814.19
417/703	1059	309192.39	2217820.61
418/703	1031	309219.66	2217726.85
418/703	1060	309183.24	2217690.95
418/703	1061	309181.47	2217689.20
418/703	1062	309180.84	2217688.58
419/703	1061	309181.47	2217689.20
419/703	1063	309175.35	2217695.40
420/703	1064	309185.03	2217689.14
420/703	1060	309183.24	2217690.95
421/703	1028	309244.44	2217704.22
421/703	1065	309208.61	2217657.98
421/703	1066	309207.95	2217657.13
421/703	1067	309208.30	2217656.86
422/703	1065	309208.61	2217657.98
422/703	1068	309202.15	2217663.19
423/703	844	309282.68	2218594.36
423/703	1069	309279.97	2218582.93
424/703	1070	309403.87	2217531.77
424/703	1071	309426.03	2217529.80
424/703	1072	309429.52	2217529.50
424/703	1073	309481.49	2217524.89
424/703	1074	309484.94	2217547.72
425/703	1075	309496.68	2217546.60
425/703	1076	309516.53	2217545.71
425/703	1077	309528.45	2217545.19
425/703	1078	309546.06	2217544.42
425/703	1079	309553.24	2217544.10

425/703	1080	309558.14	2217543.89
425/703	1081	309560.16	2217557.78
425/703	1082	309560.31	2217557.77
425/703	1083	309576.30	2217557.46
425/703	1084	309579.00	2217557.41
425/703	1085	309611.00	2217556.79
425/703	1086	309620.00	2217556.62
425/703	1087	309634.38	2217556.34
425/703	1088	309663.58	2217555.78
425/703	1089	309666.56	2217555.72
426/703	1090	309666.01	2217555.73
426/703	1091	309671.16	2217582.36
426/703	1092	309683.07	2217580.94
427/703	1088	309663.58	2217555.78
427/703	1093	309660.62	2217527.92
428/703	1087	309634.38	2217556.34
428/703	1094	309636.38	2217577.98
429/703	1095	309617.82	2217533.80
429/703	1096	309637.42	2217532.50
429/703	1097	309637.08	2217528.07
430/703	1086	309620.00	2217556.62
430/703	1095	309617.82	2217533.80
430/703	1098	309617.80	2217533.57
430/703	1099	309609.04	2217534.16
430/703	1100	309608.46	2217527.85
431/703	1085	309611.00	2217556.79
431/703	1101	309608.88	2217585.54
431/703	1102	309608.42	2217591.82
431/703	1103	309619.47	2217591.78
432/703	1101	309608.88	2217585.54
432/703	1104	309607.05	2217585.41
433/703	1083	309576.30	2217557.46
433/703	1105	309576.47	2217580.58
434/703	1084	309579.00	2217557.41
434/703	1106	309576.45	2217528.43
434/703	1107	309575.74	2217528.50
435/703	1082	309560.31	2217557.77
435/703	1108	309562.64	2217583.44
435/703	1109	309562.92	2217586.46
436/703	843	309264.74	2218598.59
436/703	1110	309261.78	2218584.59
437/703	1108	309562.64	2217583.44
437/703	1111	309551.94	2217584.28
437/703	1112	309547.11	2217584.66
438/703	1113	309546.21	2217554.93
438/703	1078	309546.06	2217544.42
439/703	1079	309553.24	2217544.10
439/703	1114	309550.67	2217499.08
440/703	1077	309528.45	2217545.19
440/703	1115	309531.34	2217586.03
440/703	1116	309530.57	2217586.10
441/703	1117	309513.50	2217527.35
441/703	1118	309515.46	2217527.24
442/703	1119	309430.38	2217539.30
442/703	1072	309429.52	2217529.50
443/703	1071	309426.03	2217529.80
443/703	1120	309425.16	2217512.82
443/703	1121	309424.44	2217498.68
444/703	1122	309420.31	2217513.31
444/703	1120	309425.16	2217512.82
445/703	1123	309359.22	2217458.61
445/703	1124	309350.00	2217463.90
445/703	1125	309322.80	2217479.49
445/703	1126	309321.66	2217480.24
445/703	1127	309302.62	2217492.65
445/703	1128	309296.95	2217498.82
445/703	1129	309294.23	2217501.08
445/703	1130	309290.88	2217503.86
445/703	1131	309287.02	2217507.06
445/703	1132	309252.48	2217535.73
445/703	1133	309254.82	2217539.02

Согласовано:

Взам. инв. №

Инв. №  
Подпись и дата

445/703	1134	309254.45	2217539.31
445/703	1135	309236.61	2217553.38
445/703	1136	309230.56	2217558.15
445/703	1137	309218.09	2217567.98
445/703	1138	309219.29	2217569.58
445/703	1139	309217.09	2217571.30
445/703	1140	309208.14	2217578.30
445/703	1141	309206.95	2217576.76
445/703	1142	309203.85	2217579.19
445/703	1143	309191.59	2217588.75
445/703	1144	309177.72	2217600.11
445/703	1145	309159.54	2217615.00
445/703	1146	309154.06	2217619.49
445/703	1147	309153.84	2217619.67
446/703	1146	309154.06	2217619.49
446/703	1148	309121.71	2217621.85
446/703	1149	309101.84	2217640.43
446/703	1150	309101.15	2217641.07
446/703	1151	309098.23	2217638.48
446/703	1152	309094.95	2217641.82
446/703	1153	309069.13	2217668.05
446/703	1154	309068.77	2217668.42
446/703	1155	309068.14	2217669.06
447/703	1154	309068.77	2217668.42
447/703	1156	309087.17	2217690.57
447/703	1157	309089.89	2217693.84
447/703	1158	309090.19	2217694.20
448/703	1157	309089.89	2217693.84
448/703	1159	309083.41	2217699.41
449/703	1125	309322.80	2217479.49
449/703	1160	309330.69	2217490.88
449/703	1161	309329.74	2217494.18
450/703	1126	309321.66	2217480.24
450/703	1162	309314.13	2217469.53
450/703	1163	309313.72	2217468.95
451/703	1162	309314.13	2217469.53
451/703	1164	309312.70	2217470.49
452/703	842	309258.20	2218600.03
452/703	1165	309261.07	2218613.38
452/703	1166	309261.21	2218614.05
452/703	1167	309261.37	2218614.76
453/703	1166	309261.21	2218614.05
453/703	1168	309266.19	2218613.19
454/703	1124	309350.00	2217463.90
454/703	1169	309347.63	2217460.60
454/703	1170	309346.77	2217458.80
455/703	1129	309294.23	2217501.08
455/703	1171	309289.95	2217491.54
455/703	1172	309285.04	2217481.48
455/703	1173	309280.37	2217472.25
455/703	1174	309263.42	2217483.46
456/703	1175	309092.83	2217686.03
456/703	1156	309087.17	2217690.57
457/703	1176	309042.69	2217655.31
457/703	1177	309048.90	2217663.59
458/703	1153	309069.13	2217668.05
458/703	1178	309052.18	2217647.78
458/703	1179	309051.73	2217647.25
459/703	1178	309052.18	2217647.78
459/703	1176	309042.69	2217655.31
459/703	1180	309039.44	2217657.88
459/703	1181	309039.14	2217657.48
460/703	1152	309094.95	2217641.82
460/703	1182	309090.47	2217636.92
461/703	1183	309090.81	2217636.61
461/703	1182	309090.47	2217636.92
461/703	1184	309087.80	2217639.36
462/703	1149	309101.84	2217640.43
462/703	1185	309123.14	2217660.80
462/703	1186	309125.50	2217663.05
462/703	1187	309126.63	2217664.13

462/703	1188	309124.03	2217666.78
463/703	1189	309128.08	2217660.35
463/703	1186	309125.50	2217663.05
464/703	841	309248.10	2218602.26
464/703	1190	309244.59	2218587.14
465/703	1185	309123.14	2217660.80
465/703	1191	309116.75	2217666.45
466/703	1145	309159.54	2217615.00
466/703	1192	309168.45	2217624.92
467/703	1144	309177.72	2217600.11
467/703	1193	309179.28	2217602.02
468/703	1142	309203.85	2217579.19
468/703	1194	309206.94	2217583.15
469/703	1136	309230.56	2217558.15
469/703	1195	309233.97	2217562.95
470/703	1135	309236.61	2217553.38
470/703	1196	309232.63	2217548.33
470/703	1197	309235.54	2217546.08
471/703	1134	309254.45	2217539.31
471/703	1198	309257.72	2217543.32
471/703	1199	309259.85	2217545.93
471/703	1200	309258.75	2217546.80
472/703	1198	309257.72	2217543.32
472/703	1201	309259.53	2217541.85
473/703	1202	309384.11	2217457.19
473/703	1203	309403.17	2217454.81
473/703	1204	309451.54	2217448.86
473/703	1205	309463.48	2217447.66
473/703	1206	309488.45	2217445.14
473/703	1207	309500.59	2217444.87
473/703	1208	309520.62	2217444.42
473/703	1209	309534.29	2217443.84
473/703	1210	309552.81	2217443.06
473/703	1211	309575.86	2217441.65
473/703	1212	309595.00	2217440.48
473/703	1213	309613.48	2217439.99
473/703	1214	309652.19	2217437.07
473/703	1215	309658.37	2217452.98
474/703	1216	309253.59	2218615.15
474/703	1165	309261.07	2218613.38
475/703	1217	309614.78	2217449.55
475/703	1213	309613.48	2217439.99
476/703	1211	309575.86	2217441.65
476/703	1218	309576.69	2217452.33
476/703	1219	309578.25	2217452.21
477/703	1210	309552.81	2217443.06
477/703	1220	309553.24	2217455.40
477/703	1221	309553.26	2217455.82
478/703	1209	309534.29	2217443.84
478/703	1222	309535.92	2217458.75
479/703	1207	309500.59	2217444.87
479/703	1223	309501.46	2217456.74
480/703	1205	309463.48	2217447.66
480/703	1224	309465.24	2217460.92
481/703	1204	309451.54	2217448.86
481/703	1225	309446.86	2217421.86
481/703	1226	309405.15	2217424.58
482/703	839	309222.68	2218607.88
482/703	1227	309220.52	2218599.13
482/703	1228	309219.19	2218592.54
482/703	1229	309219.10	2218592.10
482/703	1230	309218.98	2218591.53
483/703	1231	309231.67	2218617.73
483/703	840	309229.40	2218606.39
484/703	11	309303.40	2218719.87
484/703	1232	309299.78	2218704.65
485/703	837	309195.27	2218613.93
485/703	1233	309197.55	2218627.28
486/703	1234	309218.03	2218619.72
486/703	838	309216.07	2218609.33
487/703	1235	309138.58	2218567.30

Согласовано:

Взам. инв. №

Подпись и дата

Инв. №

487/703	1236	309156.53	2218563.20
487/703	1237	309160.50	2218562.29
487/703	1238	309179.97	2218557.83
487/703	1239	309184.61	2218556.77
487/703	1240	309199.47	2218553.36
487/703	1241	309203.00	2218552.56
487/703	1242	309217.65	2218549.20
487/703	1243	309229.24	2218546.02
487/703	1244	309239.86	2218543.11
487/703	1245	309253.18	2218539.46
487/703	1246	309262.18	2218536.75
487/703	1247	309268.18	2218534.94
487/703	1248	309282.59	2218530.61
487/703	1249	309287.80	2218529.39
487/703	1250	309303.09	2218525.83
487/703	1251	309332.53	2218518.96
487/703	1252	309333.18	2218518.81
487/703	1253	309334.78	2218518.44
488/703	1252	309333.18	2218518.81
488/703	1254	309334.55	2218524.12
488/703	1255	309336.22	2218531.85
488/703	1256	309336.37	2218532.53
488/703	1257	309336.50	2218533.13
489/703	1251	309332.53	2218518.96
489/703	1258	309329.31	2218505.92
489/703	1259	309329.13	2218505.21
489/703	1260	309328.97	2218504.58
490/703	1259	309329.13	2218505.21
490/703	1261	309326.01	2218505.96
491/703	1258	309329.31	2218505.92
491/703	1262	309338.03	2218503.49
492/703	1250	309303.09	2218525.83
492/703	1263	309301.03	2218521.33
492/703	1264	309300.16	2218518.65
493/703	1249	309287.80	2218529.39
493/703	1265	309290.35	2218538.83
494/703	1247	309268.18	2218534.94
494/703	1266	309265.98	2218527.80
495/703	1267	309301.11	2218734.07
495/703	10	309298.33	2218720.95
496/703	1246	309262.18	2218536.75
496/703	1268	309265.33	2218548.23
496/703	1269	309265.46	2218548.68
496/703	1270	309265.52	2218548.90
497/703	1269	309265.46	2218548.68
497/703	1271	309267.10	2218548.23
498/703	1272	309264.46	2218548.48
498/703	1268	309265.33	2218548.23
499/703	1244	309239.86	2218543.11
499/703	1273	309242.09	2218553.94
500/703	1243	309229.24	2218546.02
500/703	1274	309226.03	2218532.10
500/703	1275	309225.83	2218531.24
500/703	1276	309227.49	2218530.63
500/703	1277	309228.10	2218530.18
501/703	1274	309226.03	2218532.10
501/703	1278	309224.65	2218532.42
502/703	1242	309217.65	2218549.20
502/703	1279	309220.24	2218559.34
503/703	1240	309199.47	2218553.36
503/703	1280	309201.03	2218559.87
504/703	1238	309179.97	2218557.83
504/703	1281	309182.07	2218565.98
505/703	1237	309160.50	2218562.29
505/703	1282	309162.98	2218571.71
506/703	1283	309312.25	2218721.61
506/703	12	309311.29	2218717.85
507/703	1236	309156.53	2218563.20
507/703	1284	309153.04	2218547.87
507/703	1285	309152.83	2218546.97
507/703	1286	309155.74	2218546.30

508/703	1284	309153.04	2218547.87
508/703	1287	309147.50	2218549.00
509/703	1288	309126.74	2218513.82
509/703	1289	309138.27	2218511.19
509/703	1290	309139.17	2218510.98
509/703	1291	309139.86	2218513.96
510/703	1289	309138.27	2218511.19
510/703	1292	309137.89	2218509.55
511/703	1293	309123.85	2218501.66
511/703	1294	309139.44	2218497.34
511/703	1295	309165.92	2218490.11
511/703	1296	309177.72	2218487.41
511/703	1297	309195.11	2218483.43
511/703	1298	309211.78	2218479.61
511/703	1299	309211.92	2218479.58
511/703	1300	309241.54	2218472.79
511/703	1301	309246.53	2218471.65
511/703	1302	309265.41	2218467.33
511/703	1303	309283.20	2218463.25
511/703	1304	309301.25	2218459.11
511/703	1305	309319.58	2218454.91
511/703	1306	309320.35	2218454.74
511/703	1307	309326.44	2218453.34
511/703	1308	309335.87	2218467.88
512/703	1305	309319.58	2218454.91
512/703	1309	309324.27	2218473.13
512/703	1310	309324.72	2218474.88
512/703	1311	309323.50	2218476.36
513/703	1309	309324.27	2218473.13
513/703	1312	309329.14	2218471.87
514/703	1306	309320.35	2218454.74
514/703	1313	309317.18	2218439.00
515/703	1314	309318.05	2218438.81
515/703	1313	309317.18	2218439.00
515/703	1315	309314.99	2218439.49
516/703	1304	309301.25	2218459.11
516/703	1316	309298.43	2218445.92
517/703	1303	309283.20	2218463.25
517/703	1317	309286.21	2218478.99
518/703	9	309275.07	2218725.88
518/703	1318	309278.78	2218742.78
519/703	1302	309265.41	2218467.33
519/703	1319	309261.19	2218449.52
519/703	1320	309260.93	2218448.39
519/703	1321	309264.18	2218447.97
520/703	1322	309259.58	2218449.90
520/703	1319	309261.19	2218449.52
521/703	1301	309246.53	2218471.65
521/703	1323	309244.56	2218460.30
521/703	1324	309243.48	2218460.48
522/703	1300	309241.54	2218472.79
522/703	1325	309245.76	2218487.34
523/703	1326	309215.93	2218493.80
523/703	1327	309215.14	2218491.91
523/703	1298	309211.78	2218479.61
524/703	1299	309211.92	2218479.58
524/703	1328	309208.79	2218466.74
524/703	1329	309207.85	2218462.88
524/703	1330	309207.61	2218461.91
525/703	1329	309207.85	2218462.88
525/703	1331	309206.52	2218463.20
526/703	1328	309208.79	2218466.74
526/703	1332	309215.81	2218465.06
527/703	1297	309195.11	2218483.43
527/703	1333	309199.30	2218499.48
527/703	1334	309199.40	2218499.84
528/703	1296	309177.72	2218487.41
528/703	1335	309173.19	2218471.10
528/703	1336	309172.97	2218470.30
528/703	1337	309172.74	2218469.47
529/703	1338	309171.63	2218470.67

Лист	13
Каталог координат оси газопровода	

Согласовано:

Взам. инв. №

Подпись и дата

Инв. №

529/703	1336	309172.97	2218470.30
530/703	1335	309173.19	2218471.10
530/703	1339	309175.95	2218470.33
531/703	8	309267.64	2218727.62
531/703	1340	309264.31	2218712.56
532/703	1341	309303.38	2218394.88
532/703	1342	309300.67	2218381.96
533/703	1343	309303.32	2218409.43
533/703	1344	309305.80	2218409.04
533/703	1345	309305.77	2218408.81
533/703	1346	309303.55	2218394.84
534/703	1345	309305.77	2218408.81
534/703	1347	309307.91	2218408.47
535/703	1348	309268.45	2218402.85
535/703	1349	309265.27	2218389.39
536/703	1350	309268.19	2218402.91
536/703	1351	309271.49	2218415.88
536/703	1352	309271.71	2218416.72
536/703	1353	309273.43	2218416.35
537/703	1351	309271.49	2218415.88
537/703	1354	309270.10	2218416.24
538/703	1355	309234.35	2218410.75
538/703	1356	309237.10	2218425.12
538/703	1357	309237.12	2218425.27
538/703	1358	309237.27	2218426.03
539/703	1359	309234.42	2218425.68
539/703	1356	309237.10	2218425.12
540/703	1357	309237.12	2218425.27
540/703	1360	309239.39	2218424.84
541/703	16	309371.69	2218704.67
541/703	1361	309374.73	2218717.96
541/703	19	309375.03	2218719.26
541/703	1362	309375.26	2218720.24
542/703	310	309323.71	2218641.24
542/703	1363	309326.89	2218640.73
542/703	1364	309326.64	2218639.18
543/703	1365	309214.51	2218593.49
543/703	1228	309219.19	2218592.54
544/703	1229	309219.10	2218592.10
544/703	1366	309223.53	2218591.13
545/703	1367	309336.87	2218531.71
545/703	1255	309336.22	2218531.85
546/703	1361	309374.73	2218717.96
546/703	1368	309378.58	2218717.09
547/703	171	309243.95	2218667.52
547/703	1369	309245.89	2218680.60
548/703	1370	309333.78	2218533.09
548/703	1256	309336.37	2218532.53
549/703	1371	309139.07	2218495.99
549/703	1294	309139.44	2218497.34
550/703	1372	309197.83	2218499.86
550/703	1333	309199.30	2218499.48
551/703	1373	309167.41	2218442.38
551/703	1374	309165.99	2218442.66
551/703	33	309165.40	2218439.64
551/703	1375	309162.69	2218425.79
552/703	1376	309150.33	2218334.23
552/703	62	309152.89	2218347.43
553/703	65	309215.45	2218333.65
553/703	1377	309218.27	2218347.33
554/703	1378	309395.02	2218147.06
554/703	144	309397.82	2218146.51
555/703	1379	309615.06	2218259.72
555/703	426	309617.15	2218259.25
556/703	430	309611.23	2218233.50
556/703	1380	309613.19	2218233.07
557/703	434	309650.46	2218251.93
557/703	1381	309651.13	2218251.79
558/703	1382	309725.46	2218227.46
558/703	460	309726.09	2218227.30
559/703	1383	309558.33	2218197.74

559/703	392	309567.07	2218195.54
560/703	1384	309560.11	2218184.24
560/703	391	309563.97	2218183.27
561/703	1385	309628.96	2218157.75
561/703	339	309627.07	2218158.21
562/703	1386	309656.39	2218184.45
562/703	383	309652.52	2218185.34
563/703	1387	309691.55	2218176.46
563/703	376	309687.37	2218177.40
564/703	1388	309677.26	2218076.92
564/703	1389	309678.10	2218076.72
564/703	331	309678.69	2218079.21
564/703	318	309681.81	2218092.43
565/703	1390	309725.26	2218082.40
565/703	321	309724.55	2218079.95
566/703	224	309267.22	2217996.56
566/703	1391	309266.29	2217991.37
566/703	1392	309263.90	2217991.94
567/703	1393	309371.58	2217994.57
567/703	202	309371.94	2217994.49
568/703	1394	309603.21	2217936.58
568/703	517	309604.36	2217936.33
569/703	1395	309226.12	2217906.95
569/703	695	309227.68	2217906.12
570/703	1396	309333.76	2217864.12
570/703	1397	309320.88	2217867.29
570/703	661	309320.63	2217867.44
571/703	708	309250.64	2217828.81
571/703	1398	309249.64	2217829.38
572/703	1399	309264.15	2217846.06
572/703	739	309265.91	2217845.07
573/703	1400	309407.17	2217901.62
573/703	1401	309405.71	2217901.98
573/703	610	309404.25	2217896.00
574/703	773	309470.69	2217775.43
574/703	1402	309470.58	2217774.97
575/703	751	309528.12	2217866.20
575/703	1403	309529.44	2217873.98
576/703	1404	309577.05	2217715.72
576/703	825	309577.54	2217715.62
577/703	864	309579.62	2217821.31
577/703	1405	309580.12	2217823.59
578/703	1406	309625.40	2217700.22
578/703	896	309626.96	2217708.57
579/703	908	309655.59	2217769.10
579/703	1407	309655.85	2217770.59
580/703	1408	309665.95	2217787.37
580/703	1409	309665.39	2217787.52
580/703	886	309648.97	2217791.81
581/703	1409	309665.39	2217787.52
581/703	1410	309664.98	2217785.96
582/703	1411	309667.52	2217815.62
582/703	913	309667.14	2217813.88
583/703	1412	309163.87	2217757.64
583/703	1041	309164.63	2217758.36
584/703	1044	309137.00	2217787.74
584/703	1413	309138.64	2217789.64
585/703	1003	309288.60	2217652.74
585/703	1423	309281.24	2217642.98
585/703	1424	309277.80	2217644.89
585/703	1425	309260.02	2217613.51
585/703	1426	309259.38	2217612.39
586/703	1427	309281.40	2217661.35
586/703	1004	309279.64	2217658.71
587/703	1425	309260.02	2217613.51
587/703	1428	309258.33	2217614.47
588/703	954	309449.68	2217674.85
588/703	1429	309444.81	2217676.10
589/703	978	309623.57	2217621.92
589/703	1430	309623.38	2217619.82
590/703	996	309553.02	2217682.47

Каталог координат оси газопровода

Лист  
14

Согласовано:

Взам. инв. №

Подпись и дата

Инв. №

590/703	1431	309553.39	2217684.52
591/703	1432	309559.75	2217628.72
591/703	989	309561.83	2217628.51
592/703	1433	309580.58	2217625.44
592/703	1434	309579.35	2217625.54
592/703	972	309580.79	2217642.01
593/703	1435	309595.75	2217626.34
593/703	980	309597.09	2217626.26
594/703	1076	309516.53	2217545.71
594/703	1118	309515.46	2217527.24
594/703	1436	309514.11	2217503.84
595/703	1130	309290.88	2217503.86
595/703	1437	309297.30	2217511.94
596/703	1438	309403.71	2217459.13
596/703	1203	309403.17	2217454.81
597/703	1220	309553.24	2217455.40
597/703	1439	309554.86	2217455.36
598/703	1440	309173.07	2218327.02
598/703	45	309177.21	2218325.99
599/703	1441	309177.08	2218325.27
599/703	1442	309178.03	2218325.03
600/703	1443	309529.21	2217984.65
600/703	1444	309527.69	2217985.08
601/703	1445	309126.63	2218176.82
601/703	1446	309127.59	2218179.12
602/703	1447	309233.45	2217248.98
602/703	1448	309233.75	2217248.96
603/703	1449	309469.93	2218030.31
603/703	1450	309466.38	2218012.71
604/703	1451	309387.93	2218050.65
604/703	196	309384.08	2218051.41
605/703	1452	309324.80	2218049.65
605/703	1453	309328.01	2218065.11
606/703	1454	309325.52	2218065.62
606/703	1453	309328.01	2218065.11
606/703	1455	309333.27	2218064.03
607/703	1456	309458.88	2218003.26
607/703	1457	309461.84	2218013.96
608/703	1458	309351.09	2218044.20
608/703	1459	309353.00	2218053.38
608/703	1460	309353.63	2218053.27
609/703	1461	309426.63	2218011.26
609/703	1462	309429.84	2218022.84
610/703	199	309379.23	2218026.91
610/703	1463	309383.95	2218025.93
611/703	1464	309356.26	2218030.62
611/703	1465	309358.74	2218042.61
612/703	1466	309314.20	2218039.49
612/703	1467	309316.66	2218051.34
613/703	1468	309279.64	2218057.99
613/703	1469	309280.63	2218062.11
613/703	1470	309290.26	2218059.79
613/703	1471	309289.62	2218056.95
613/703	1467	309316.66	2218051.34
613/703	1452	309324.80	2218049.65
613/703	1458	309351.09	2218044.20
613/703	1465	309358.74	2218042.61
613/703	197	309381.41	2218037.91
614/703	198	309381.36	2218037.67
614/703	1472	309399.68	2218032.64
614/703	1473	309399.68	2218031.20
614/703	239	309424.08	2218024.43
614/703	1462	309429.84	2218022.84
614/703	1474	309437.88	2218020.61
614/703	1457	309461.84	2218013.96
614/703	1450	309466.38	2218012.71
614/703	1475	309467.08	2218012.51
615/703	691	309257.51	2217908.56
615/703	1476	309252.54	2217891.34
615/703	1477	309255.69	2217886.09
616/703	421	309579.01	2218256.42

616/703	1478	309575.79	2218257.21
617/703	4	309222.73	2218738.13
617/703	1479	309226.11	2218752.50
618/703	1480	309258.96	2217247.50
618/703	1481	309259.26	2217247.48
618/703	1482	309267.67	2217246.15
618/703	1483	309267.63	2217245.92
618/703	1484	309269.41	2217245.61
618/703	1485	309268.61	2217241.23
619/703	1486	309191.13	2218602.26
619/703	1487	309188.02	2218602.96
620/703	1488	309653.48	2217908.55
620/703	555	309653.43	2217908.34
621/703	107	309270.74	2218256.55
621/703	1489	309273.10	2218267.47
621/703	1490	309273.90	2218270.56
622/703	1491	309256.39	2218216.05
622/703	1492	309256.33	2218215.76
623/703	1493	309221.39	2218223.37
623/703	1494	309221.33	2218223.08
624/703	1495	309186.13	2218230.78
624/703	1496	309186.10	2218230.48
625/703	1497	309239.98	2218146.73
625/703	1498	309240.06	2218147.02
626/703	1499	309228.11	2218149.65
626/703	1500	309228.17	2218149.95
627/703	1501	309204.33	2218136.92
627/703	1502	309204.04	2218137.00
628/703	1503	309177.94	2218112.01
628/703	1504	309177.87	2218111.72
629/703	1505	309161.82	2218154.80
629/703	1506	309161.53	2218154.86
630/703	1507	309149.23	2218113.41
630/703	1508	309148.94	2218113.48
631/703	1509	309191.47	2218013.37
631/703	128	309191.20	2218013.55
632/703	1510	309195.38	2218058.69
632/703	1511	309195.16	2218058.80
633/703	1512	309206.42	2218056.11
633/703	1513	309206.72	2218056.06
634/703	1514	309324.30	2218239.00
634/703	1515	309324.37	2218239.29
635/703	218	309367.33	2217975.37
635/703	1516	309364.84	2217959.18
636/703	1517	309109.77	2218438.29
636/703	1518	309119.87	2218435.66
636/703	40	309121.64	2218435.21
636/703	1519	309138.78	2218430.81
636/703	35	309145.54	2218429.39
636/703	1375	309162.69	2218425.79
636/703	31	309174.86	2218423.24
636/703	23	309197.03	2218418.58
636/703	28	309198.80	2218418.21
636/703	1355	309234.35	2218410.75
636/703	1520	309242.80	2218408.98
636/703	1350	309268.19	2218402.91
636/703	1348	309268.45	2218402.85
636/703	1521	309297.34	2218395.95
636/703	1341	309303.38	2218394.88
636/703	1346	309303.55	2218394.84
636/703	1522	309304.21	2218394.73
637/703	1518	309119.87	2218435.66
637/703	1523	309120.47	2218438.00
637/703	1524	309120.84	2218439.89
638/703	1525	309121.10	2218476.78
638/703	1526	309120.81	2218476.85
639/703	1527	309120.70	2218515.18
639/703	1288	309126.74	2218513.82
640/703	1528	309141.03	2218595.96
640/703	1529	309184.61	2218585.44
640/703	835	309185.46	2218589.54

Лист  
15

Каталог координат оси газопровода

Согласовано:

Взам. инв. №

Подпись и дата

Инв. №

641/703	1530	309154.75	2218655.79
641/703	1531	309180.31	2218650.58
641/703	163	309181.19	2218656.49
642/703	1532	309175.36	2218316.36
642/703	1533	309173.56	2218309.37
642/703	1534	309123.24	2218317.49
642/703	1535	309110.45	2218319.38
642/703	1536	309073.69	2218326.81
642/703	1537	309079.85	2218349.81
642/703	1538	309089.43	2218388.62
642/703	1539	309097.77	2218420.90
642/703	1540	309102.40	2218439.99
642/703	1541	309106.71	2218455.30
642/703	1542	309111.03	2218471.50
642/703	1543	309112.27	2218471.92
642/703	1544	309113.30	2218478.54
642/703	1545	309114.24	2218484.60
642/703	1546	309112.91	2218485.11
642/703	1547	309117.05	2218503.23
642/703	1527	309120.70	2218515.18
642/703	1548	309126.31	2218536.87
642/703	1549	309133.74	2218568.32
642/703	1528	309141.03	2218595.96
642/703	1550	309144.53	2218610.04
642/703	1530	309154.75	2218655.79
642/703	1551	309162.11	2218690.06
642/703	1552	309170.85	2218722.88
642/703	1553	309180.37	2218720.55
642/703	1554	309186.56	2218746.84
642/703	1	309191.84	2218745.36
643/703	1543	309112.27	2218471.92
643/703	1555	309109.23	2218453.31
643/703	1556	309101.85	2218420.10
643/703	1557	309087.52	2218365.96
643/703	1558	309081.26	2218339.73
643/703	1559	309090.87	2218321.90
643/703	1560	309091.92	2218319.96
644/703	1561	309434.65	2217720.95
644/703	1562	309430.59	2217721.47
644/703	1563	309431.30	2217724.52
645/703	1564	309493.10	2218010.55
645/703	1565	309499.81	2218009.02
646/703	1566	309316.54	2218206.85
646/703	1567	309321.34	2218226.73
646/703	1514	309324.30	2218239.00
647/703	1568	309153.75	2218240.03
647/703	1569	309142.99	2218215.75
647/703	1570	309138.66	2218207.95
647/703	1446	309127.59	2218179.12
648/703	1571	309101.75	2218170.96
648/703	1572	309101.82	2218173.74
648/703	1573	309125.82	2218174.34
648/703	1574	309126.00	2218174.90
649/703	1575	309126.62	2218176.81
649/703	1576	309126.43	2218176.24
649/703	1574	309126.00	2218174.90
649/703	1577	309126.73	2218174.81
649/703	1578	309118.25	2218135.60
649/703	1579	309140.62	2218125.52
649/703	1580	309155.20	2218121.50
649/703	1581	309162.69	2218120.67
649/703	1582	309178.98	2218115.98
649/703	1583	309208.62	2218109.07
649/703	1584	309214.86	2218133.94
649/703	1585	309216.03	2218140.20
649/703	1586	309217.64	2218146.10
649/703	1587	309226.98	2218144.17
649/703	1588	309238.68	2218141.43
649/703	1497	309239.98	2218146.73
650/703	1584	309214.86	2218133.94
650/703	1589	309207.74	2218135.95

650/703	1501	309204.33	2218136.92
651/703	1580	309155.20	2218121.50
651/703	1590	309153.22	2218112.50
651/703	1591	309150.57	2218099.41
651/703	1592	309145.73	2218075.88
651/703	125	309138.36	2218051.71
652/703	1509	309191.47	2218013.37
652/703	1593	309193.50	2218012.26
652/703	1594	309198.50	2218009.52
652/703	132	309201.36	2218007.95
653/703	1595	309168.23	2218153.47
653/703	1596	309163.98	2218154.35
653/703	1505	309161.82	2218154.80
654/703	1587	309226.98	2218144.17
654/703	1597	309227.18	2218145.15
654/703	1499	309228.11	2218149.65
655/703	1598	309563.48	2218057.36
655/703	1599	309570.24	2218079.52
656/703	1599	309570.24	2218079.52
656/703	1600	309572.85	2218087.80
656/703	1601	309601.06	2218081.19
656/703	1602	309625.53	2218075.56
656/703	1603	309661.72	2218066.10
656/703	471	309660.95	2218061.88
657/703	286	309640.15	2218128.72
657/703	1604	309641.48	2218133.56
657/703	1605	309621.66	2218139.37
657/703	338	309624.64	2218148.40
658/703	407	309657.72	2218206.90
658/703	1606	309656.95	2218202.27
658/703	1607	309638.51	2218206.97
658/703	345	309636.92	2218198.63
659/703	478	309647.71	2218010.75
659/703	1608	309646.99	2218007.46
659/703	1609	309637.06	2218009.81
659/703	507	309634.96	2218002.78
660/703	515	309612.04	2217954.94
660/703	516	309606.69	2217946.85
661/703	877	309634.30	2217848.02
661/703	804	309624.75	2217847.51
662/703	1610	309575.61	2217856.68
662/703	753	309563.80	2217858.70
663/703	1075	309496.68	2217546.60
663/703	1074	309484.94	2217547.72
664/703	967	309528.57	2217645.56
664/703	1611	309526.16	2217645.81
664/703	1612	309525.48	2217656.53
664/703	952	309519.21	2217657.19
665/703	1613	309431.17	2217698.72
665/703	1614	309418.43	2217701.23
666/703	1535	309110.45	2218319.38
666/703	1615	309118.70	2218291.79
666/703	1616	309120.69	2218285.94
666/703	1617	309122.79	2218276.93
666/703	1618	309123.20	2218272.09
666/703	1619	309122.32	2218263.07
666/703	1620	309122.06	2218260.39
666/703	1621	309125.13	2218260.07
666/703	1622	309136.88	2218256.42
666/703	1623	309135.34	2218242.99
666/703	1624	309140.15	2218242.04
666/703	1568	309153.75	2218240.03
666/703	1625	309154.84	2218243.16
666/703	1626	309186.56	2218235.64
666/703	1627	309222.26	2218227.20
666/703	1628	309257.12	2218219.54
666/703	1629	309262.20	2218218.60
666/703	1630	309261.85	2218217.13
666/703	1631	309263.73	2218216.75
666/703	1632	309263.87	2218217.74
666/703	1633	309298.80	2218211.56

Каталог координат оси газопровода

Лист  
16

Согласовано:

Взам. инв. №

Подпись и дата

Инв. №

666/703	1566	309316.54	2218206.85
666/703	1634	309329.49	2218203.62
666/703	1635	309314.40	2218152.04
666/703	1636	309344.19	2218144.27
666/703	1637	309394.40	2218129.67
666/703	1638	309403.49	2218127.69
666/703	1639	309419.21	2218124.08
666/703	1640	309447.13	2218117.54
666/703	1641	309483.91	2218109.92
666/703	1642	309512.86	2218104.06
666/703	1643	309505.84	2218072.94
666/703	1644	309499.06	2218040.19
666/703	1564	309493.10	2218010.55
666/703	1645	309490.00	2217994.39
666/703	1646	309482.48	2217966.00
666/703	1647	309476.01	2217935.91
666/703	1648	309468.65	2217900.01
666/703	1649	309465.45	2217882.64
666/703	1650	309464.99	2217879.25
666/703	1651	309464.67	2217877.04
666/703	1652	309465.55	2217876.91
666/703	1653	309464.97	2217872.29
666/703	1654	309457.92	2217834.50
666/703	1655	309452.96	2217809.71
666/703	1656	309447.68	2217783.10
666/703	1657	309439.65	2217745.74
666/703	1561	309434.65	2217720.95
666/703	1613	309431.17	2217698.72
666/703	1658	309426.48	2217667.96
666/703	1659	309425.46	2217662.35
666/703	1660	309416.76	2217609.79
666/703	1661	309413.75	2217592.89
666/703	1414	309406.51	2217594.69
667/703	1661	309413.75	2217592.89
667/703	1662	309406.95	2217561.13
667/703	1663	309401.88	2217543.30
667/703	1664	309400.81	2217539.26
667/703	1665	309399.06	2217532.60
667/703	1666	309393.79	2217517.32
667/703	1667	309386.39	2217497.19
667/703	1668	309380.81	2217480.90
667/703	1669	309374.14	2217463.02
667/703	1670	309373.26	2217460.00
667/703	1671	309372.77	2217458.46
668/703	1670	309373.26	2217460.00
668/703	1202	309384.11	2217457.19
669/703	701	309303.89	2217834.73
669/703	1672	309306.40	2217844.74
670/703	681	309297.20	2217928.57
670/703	653	309306.96	2217926.55
671/703	612	309367.52	2217906.03
671/703	1673	309364.05	2217915.63
671/703	1674	309356.05	2217916.78
672/703	201	309374.01	2218004.22
672/703	200	309376.48	2218012.64
673/703	1675	309386.48	2218063.40
673/703	194	309387.51	2218075.34
674/703	1549	309133.74	2218568.32
674/703	1235	309138.58	2218567.30
675/703	1547	309117.05	2218503.23
675/703	1293	309123.85	2218501.66
676/703	1616	309120.69	2218285.94
676/703	1676	309126.37	2218285.25
676/703	90	309129.55	2218284.87
677/703	1658	309426.48	2217667.96
677/703	1677	309430.26	2217667.37
678/703	1678	309257.11	2218219.54
678/703	1491	309256.39	2218216.05
679/703	1627	309222.26	2218227.20
679/703	1493	309221.39	2218223.37
680/703	1626	309186.56	2218235.64

680/703	1495	309186.13	2218230.78
681/703	1581	309162.69	2218120.67
681/703	1679	309165.01	2218137.13
681/703	1595	309168.23	2218153.47
681/703	1680	309170.28	2218167.38
681/703	1681	309165.65	2218168.50
681/703	1682	309164.87	2218168.69
682/703	1590	309153.22	2218112.50
682/703	1683	309151.77	2218112.83
682/703	1507	309149.23	2218113.41
683/703	1684	309197.94	2218057.67
683/703	1685	309195.92	2218058.48
683/703	1510	309195.38	2218058.69
684/703	1480	309258.96	2217247.50
684/703	1448	309233.75	2217248.96
685/703	1070	309403.87	2217531.77
685/703	1665	309399.06	2217532.60
686/703	1669	309374.14	2217463.02
686/703	1123	309359.22	2217458.61
687/703	747	309473.83	2217877.66
687/703	1650	309464.99	2217879.25
688/703	1649	309465.45	2217882.64
688/703	607	309455.05	2217884.74
689/703	189	309402.66	2218124.35
689/703	1638	309403.49	2218127.69
690/703	1637	309394.40	2218129.67
690/703	143	309395.58	2218135.01
691/703	1636	309344.19	2218144.27
691/703	137	309344.96	2218148.17
692/703	1582	309178.98	2218115.98
692/703	1503	309177.94	2218112.01
693/703	1517	309109.77	2218438.29
693/703	1540	309102.40	2218439.99
694/703	1526	309120.81	2218476.85
694/703	1544	309113.30	2218478.54
695/703	1651	309464.67	2217877.04
695/703	1686	309464.36	2217876.21
696/703	1599	309570.24	2218079.52
696/703	1687	309562.46	2218081.45
697/703	1598	309563.48	2218057.36
697/703	1688	309556.44	2218058.91
698/703	1689	309525.99	2217985.50
698/703	1690	309527.68	2217985.08
699/703	1645	309490.00	2217994.39
699/703	1691	309500.42	2217992.22
699/703	1689	309525.99	2217985.50
699/703	1692	309527.16	2217989.81
699/703	1693	309542.16	2217985.68
699/703	1694	309547.90	2218005.25
699/703	1598	309563.48	2218057.36
700/703	1602	309625.53	2218075.56
700/703	281	309626.35	2218079.63
701/703	1603	309661.72	2218066.10
701/703	1695	309663.06	2218065.75
702/703	1696	309194.72	2218021.37
702/703	1697	309198.22	2218029.08
702/703	1698	309205.94	2218049.99
702/703	1699	309197.18	2218052.47
702/703	1684	309197.94	2218057.67
702/703	1700	309205.39	2218056.30
702/703	1512	309206.42	2218056.11
703/703	1005	309270.48	2217664.80
703/703	1026	309267.55	2217671.59